

西原東中学校 改造防音工事


(電気・B工区)

(完成図)


平成 15 年度

図 面 目 録			
図面番号	図 面 名 称	縮 尺	備 考
E-01	特記仕様書 (電気設備)	No. SCALE	
E-02	配置図及び附近案内図	1/500	
E-03	各種空調動力盤	No. SCALE	
E-04	1階 動力, 幹線設備 配線図	1/100	
E-05	2階 動力, 幹線設備 配線図	1/100	
E-06	3階 動力, 幹線設備 配線図	1/100	
E-07	4階 動力, 幹線設備 配線図	1/100	
E-08	1階 電気撤去及び再取付 平面図	1/100	
E-09	2階 電気撤去及び再取付 平面図	1/100	
E-10	3階 電気撤去及び再取付 平面図	1/100	
E-11	自火報 系統図	No. SCALE	町単独工事
E-12	1階 防火戸設備図	1/200	町単独工事
E-13	2階 防火戸設備図	1/200	町単独工事
E-14	3階 防火戸設備図	1/200	町単独工事

施工業者 : 嶺原電気

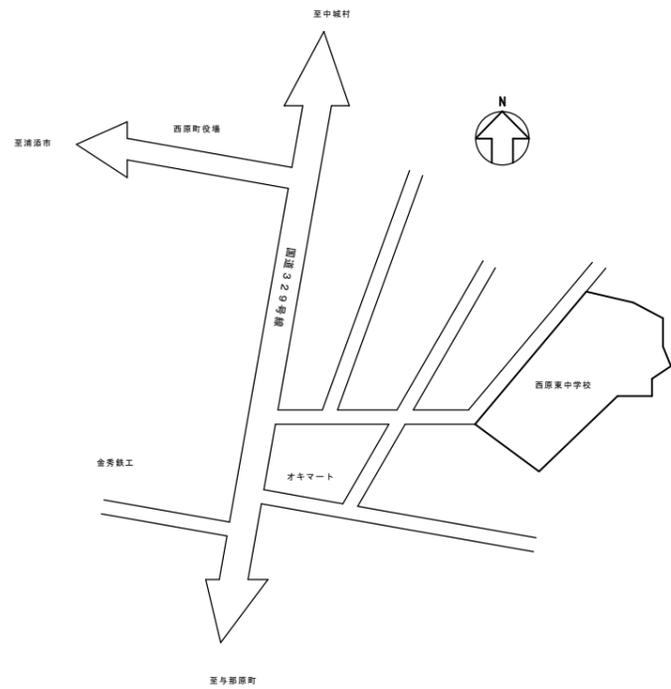





附近見取図 No SCALE

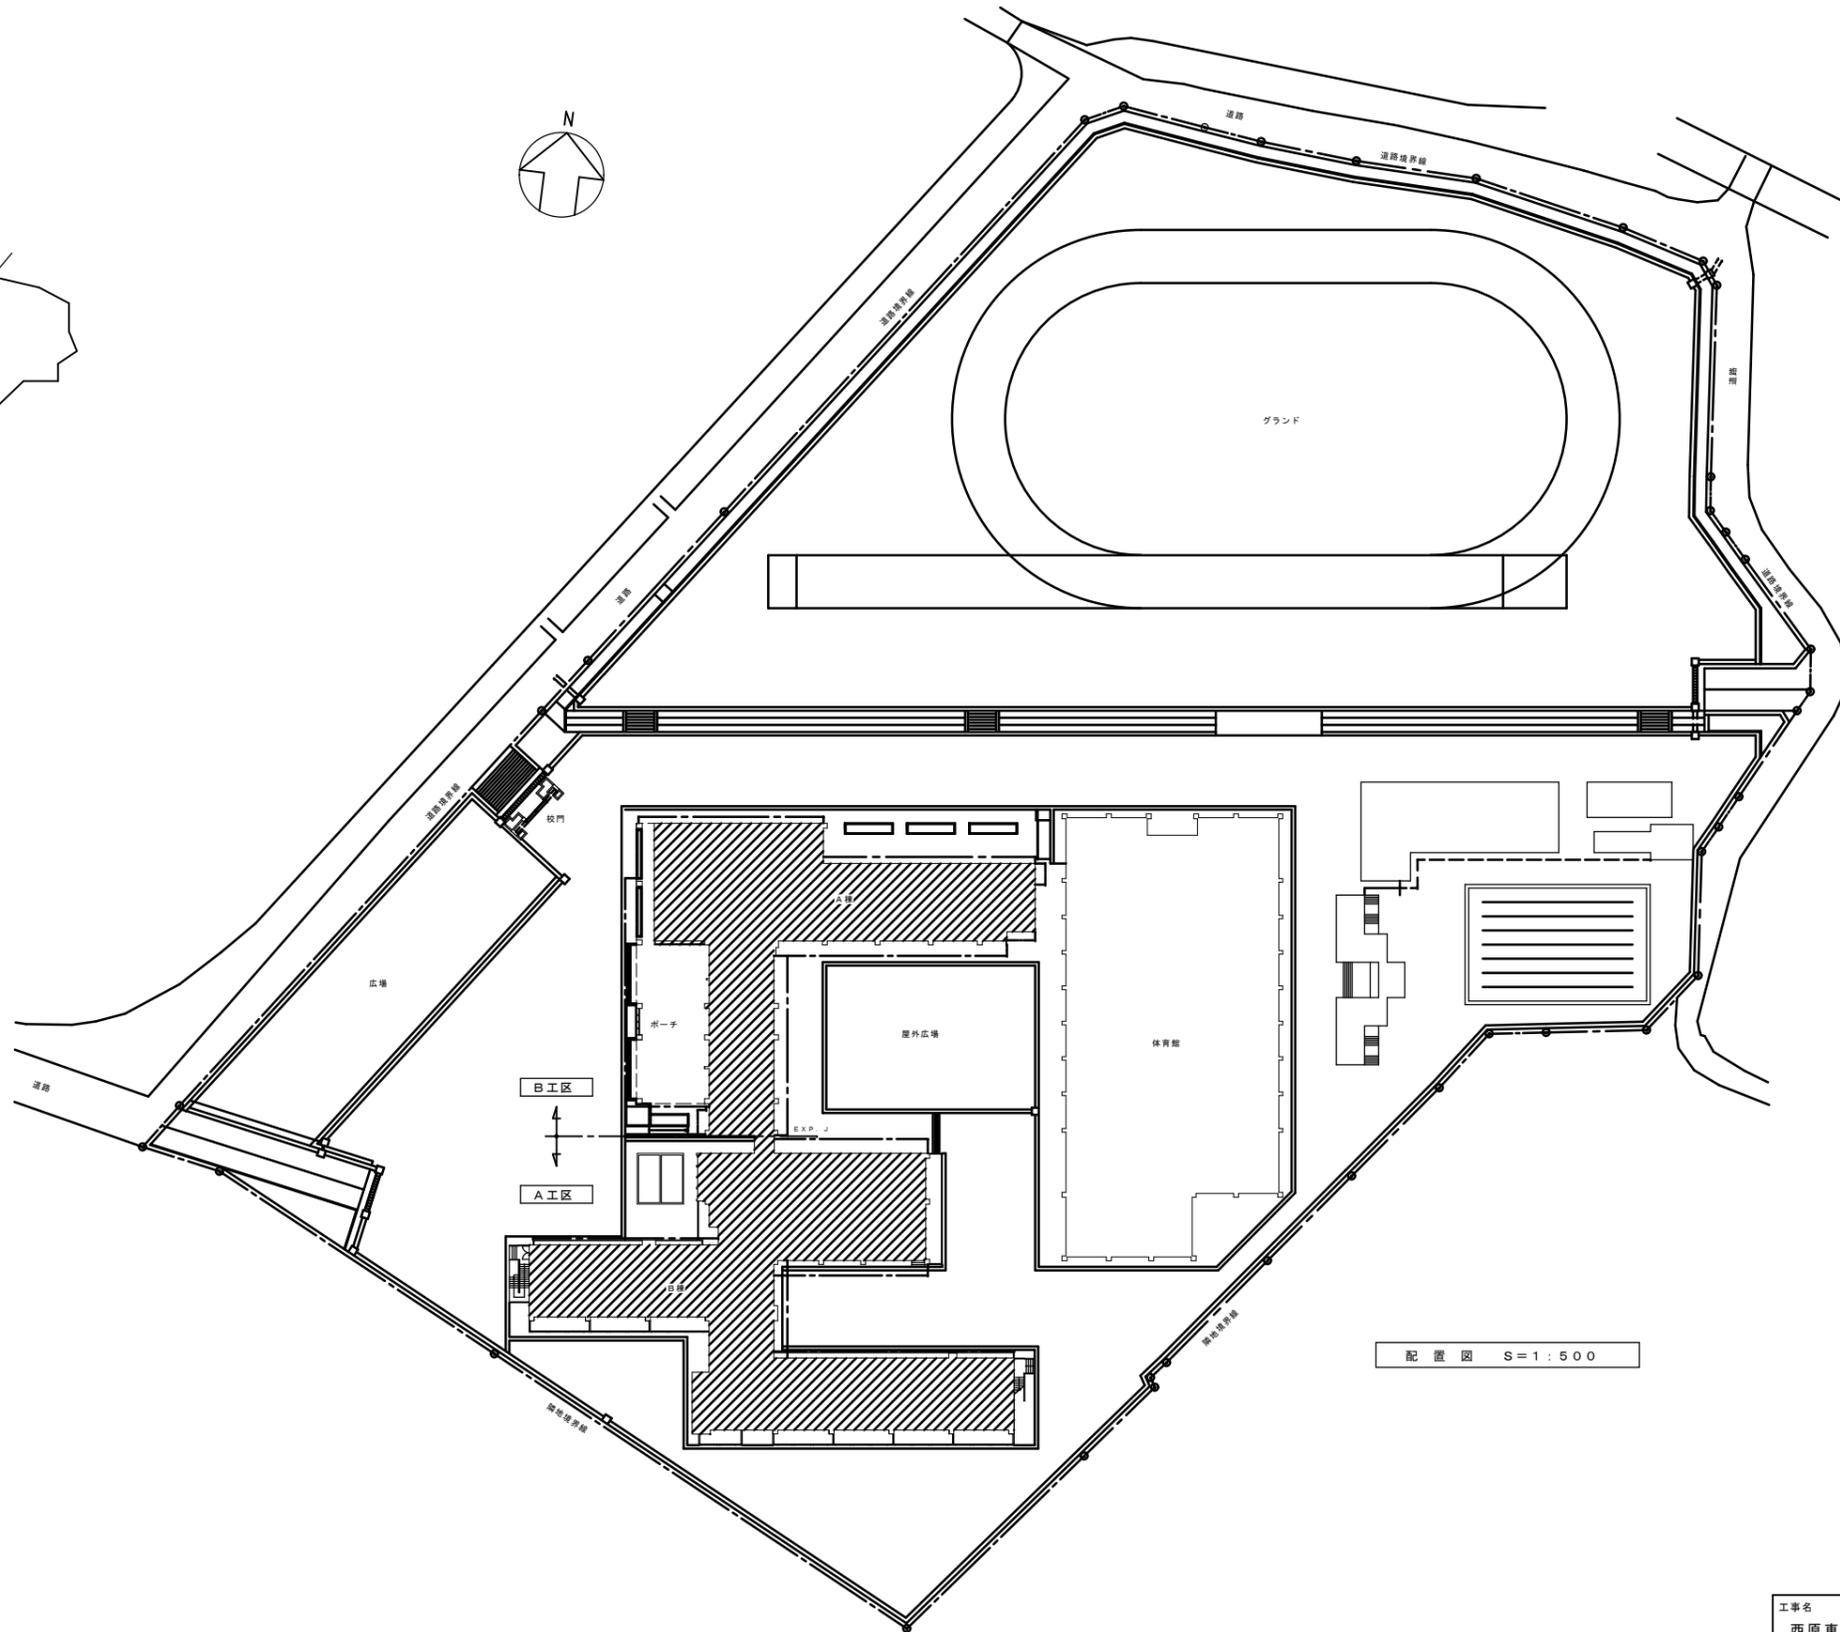

配置図 S=1:500

図面番号
E-02

工事名	(電気・B工区) 西原東中学校改造防音工事
工事場所	西原町字小那覇 308番地の1
図面名	附近見取図、配置図
〒903-0117 沖縄県中頭郡西原町字小那覇493番地 TEL (098) 945-5431, FAX (098) 946-5759	
 崎原電気	

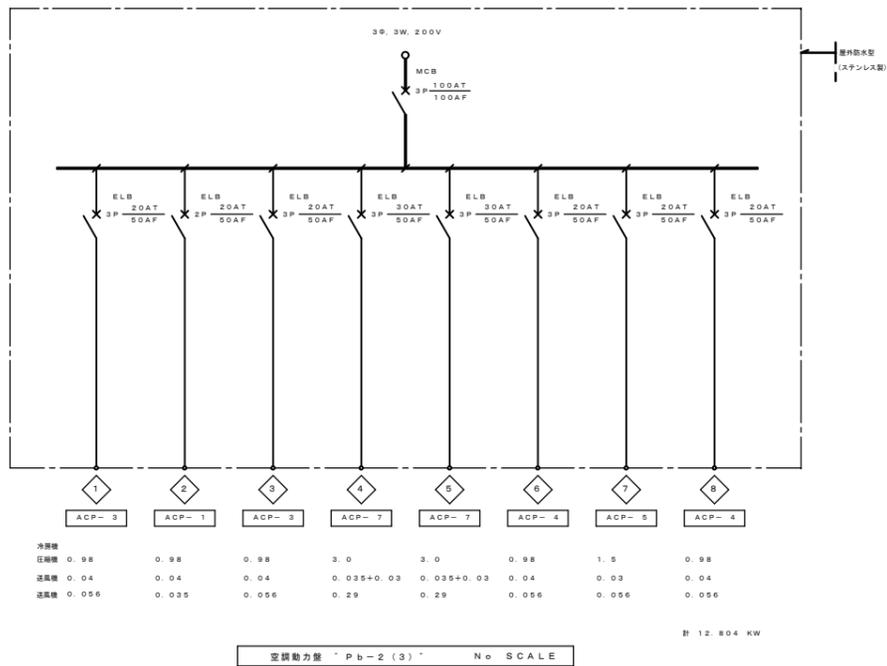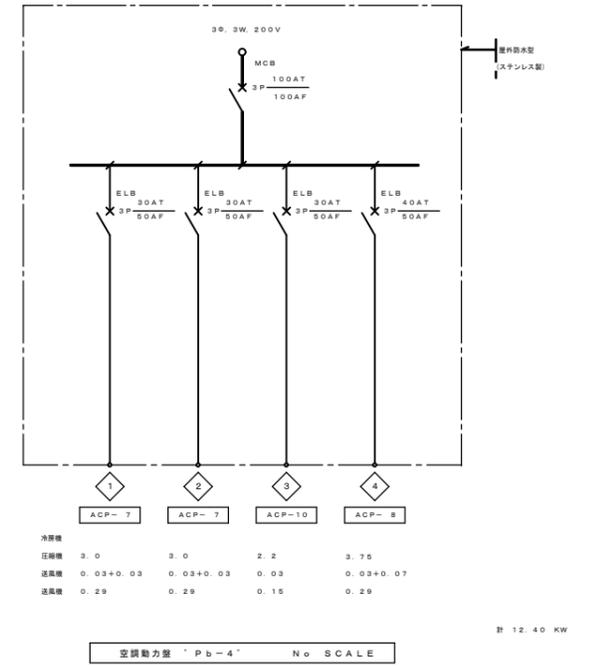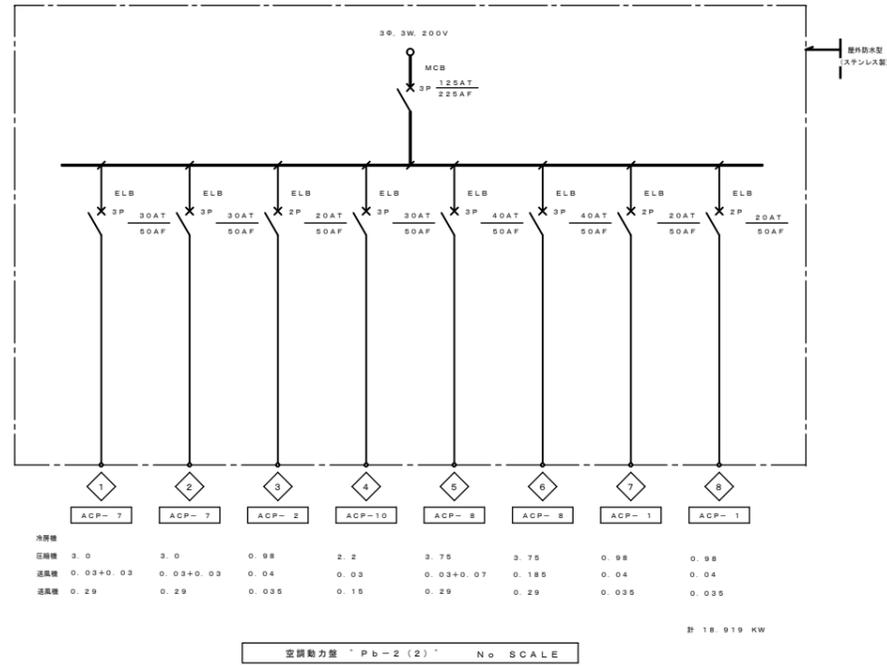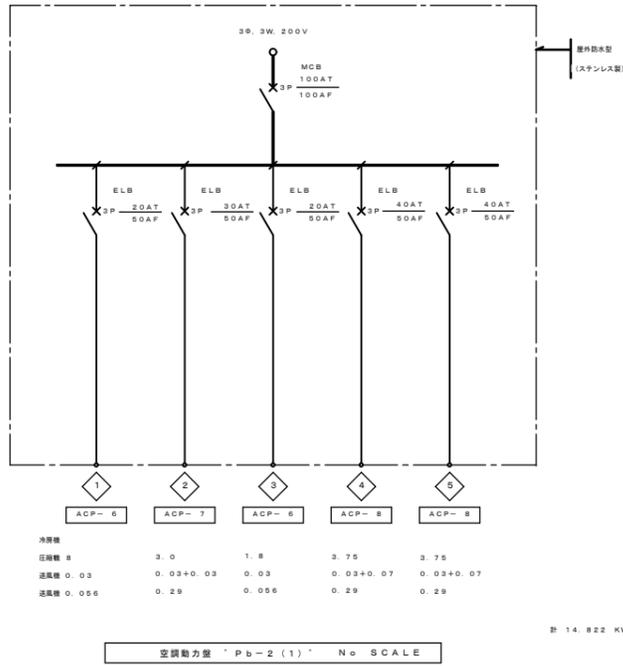


図面番号
E-03

工事名 (電気・B工区)
西原東中学校改修防音工事

工事場所
西原町字小那覇 308番地の1

図面名

〒903-0117 沖縄県中頭郡西原町字小那覇403番地
TEL (098) 945-5431, FAX (098) 956-5759

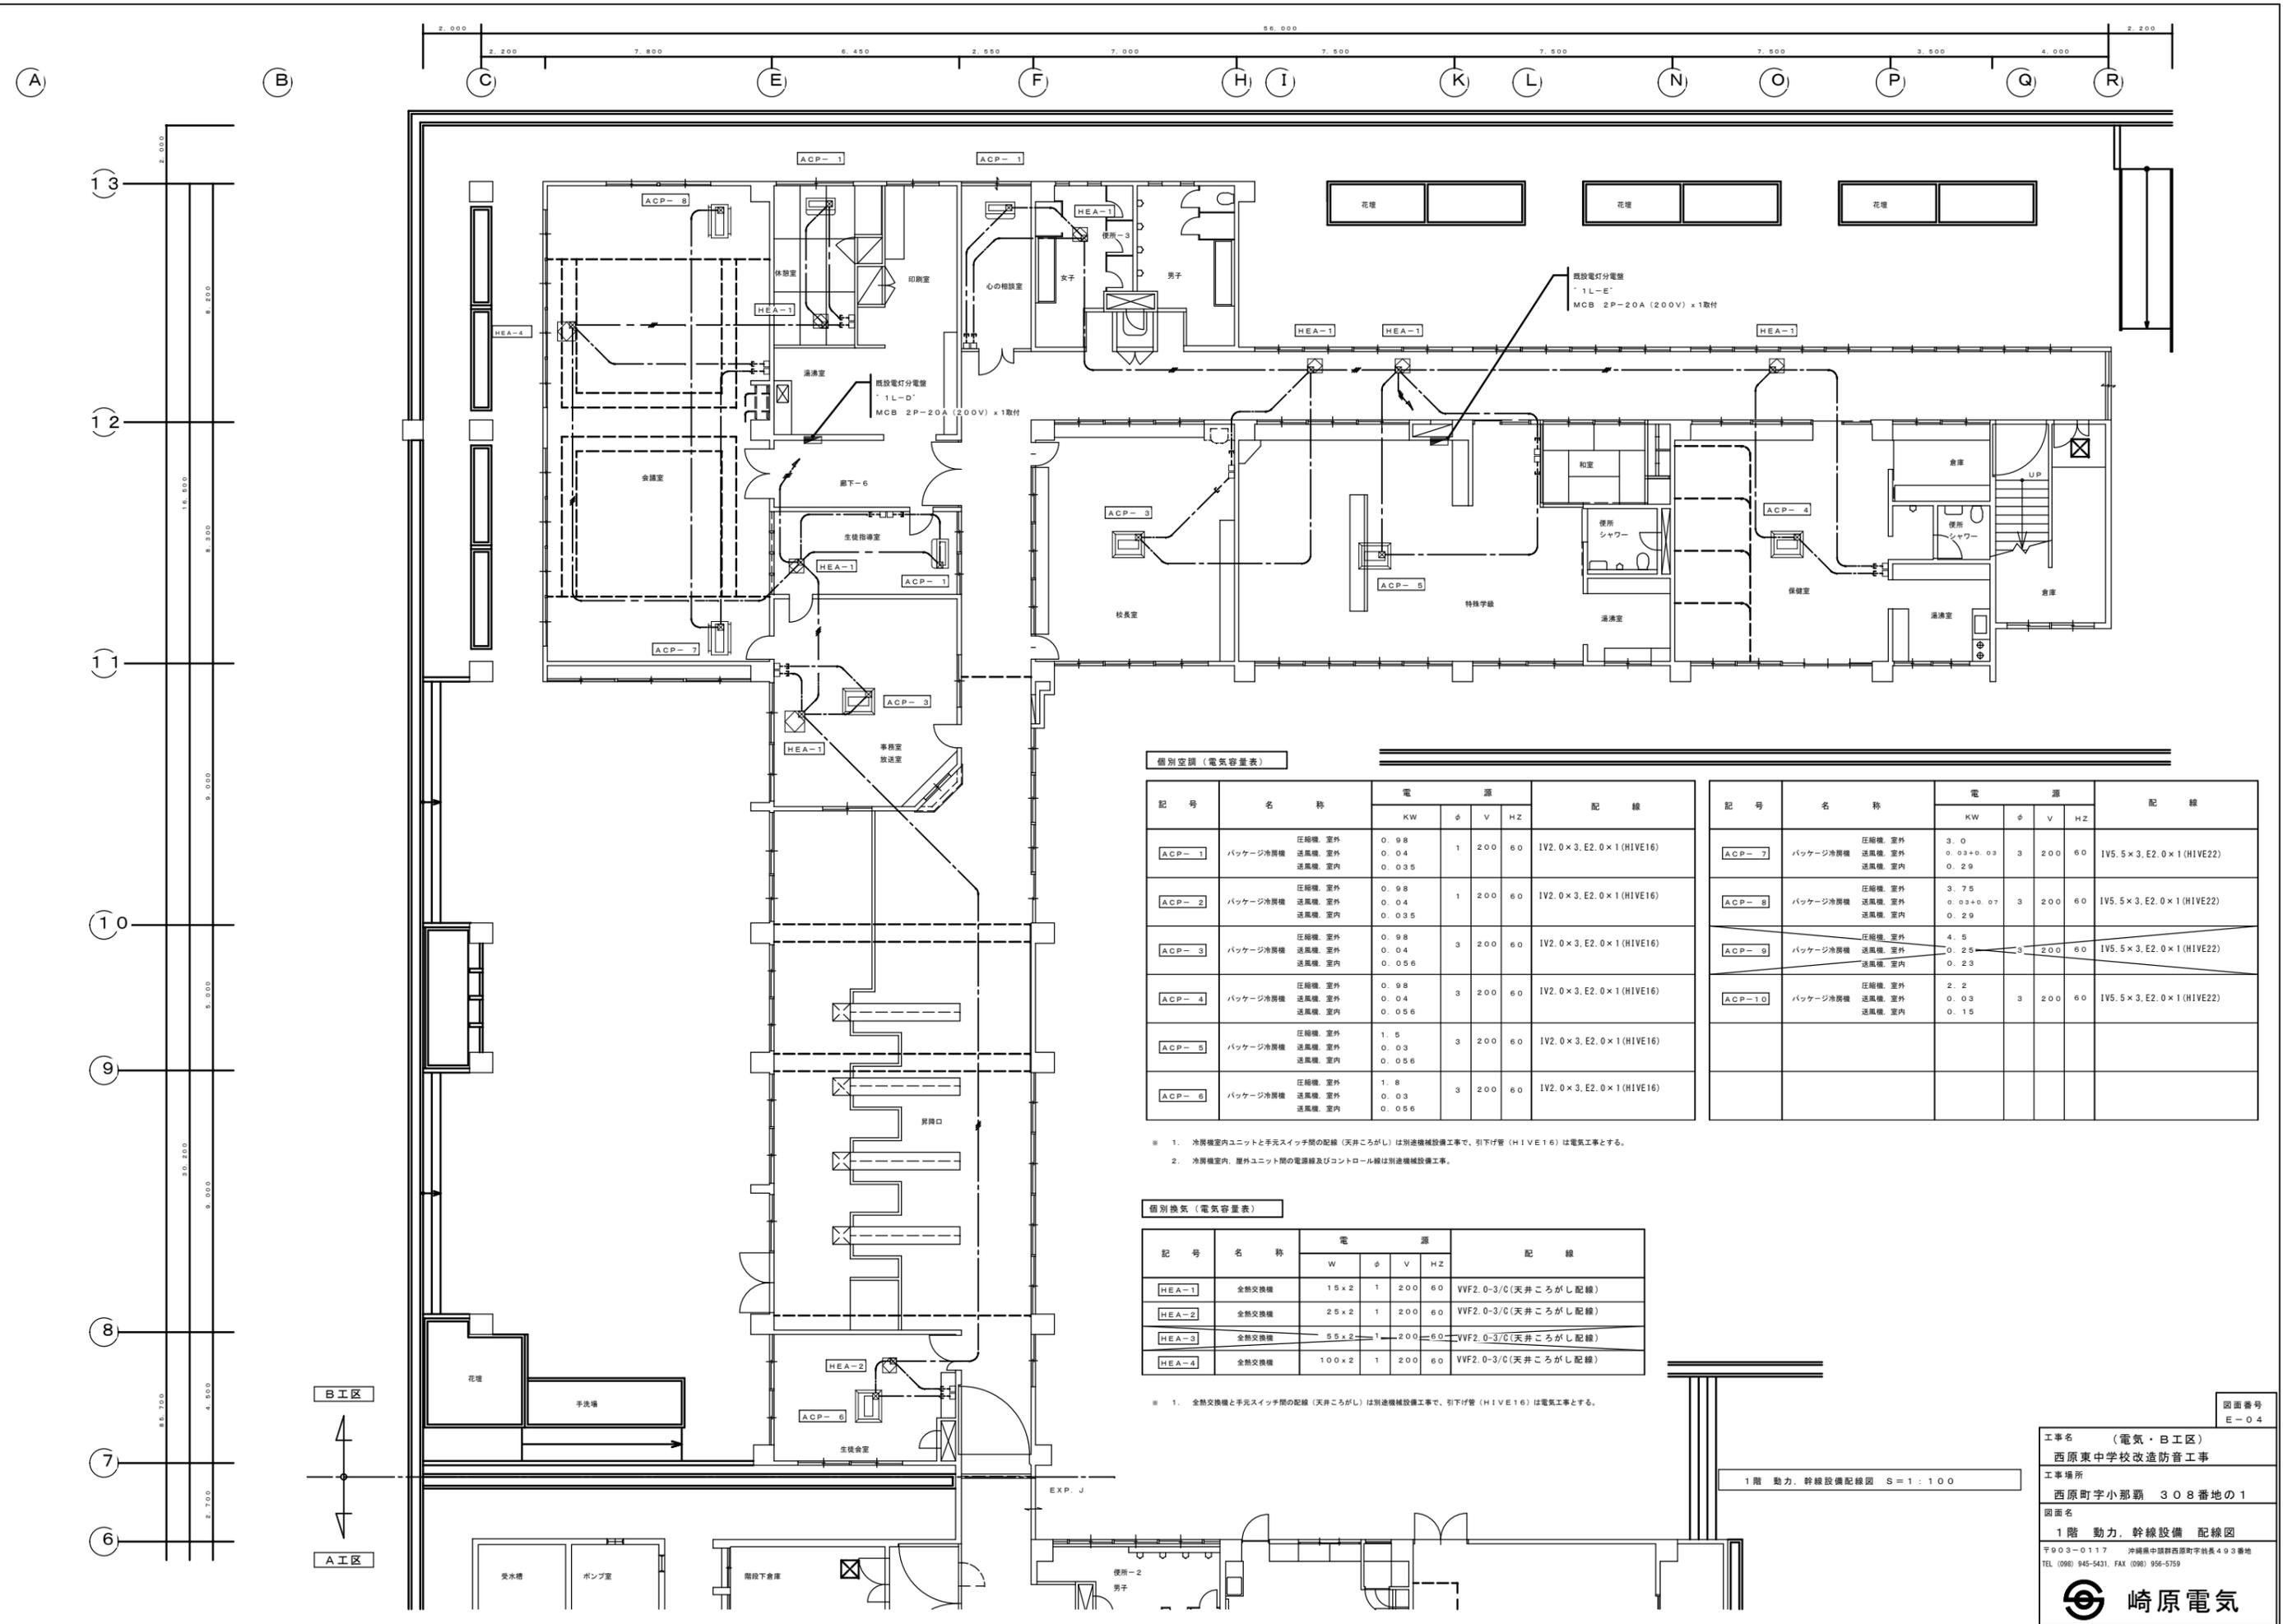

個別空調（電気容量表）

記号	名称	電 源				配 線	記号	名称	電 源				配 線
		KW	φ	V	HZ				KW	φ	V	HZ	
ACP-1	圧縮機 室外	0.98	1	200	60	IV2.0×3, E2.0×1 (HIVE16)	ACP-7	圧縮機 室外	3.0	3	200	60	IV5.5×3, E2.0×1 (HIVE22)
	送風機 室外	0.04						送風機 室外	0.03+0.03				
	送風機 室内	0.035						送風機 室内	0.29				
ACP-2	圧縮機 室外	0.98	1	200	60	IV2.0×3, E2.0×1 (HIVE16)	ACP-8	圧縮機 室外	3.75	3	200	60	IV5.5×3, E2.0×1 (HIVE22)
	送風機 室外	0.04						送風機 室外	0.03+0.07				
	送風機 室内	0.035						送風機 室内	0.29				
ACP-3	圧縮機 室外	0.98	3	200	60	IV2.0×3, E2.0×1 (HIVE16)	ACP-9	圧縮機 室外	4.5	3	200	60	IV5.5×3, E2.0×1 (HIVE22)
	送風機 室外	0.04						送風機 室外	0.25				
	送風機 室内	0.056						送風機 室内	0.23				
ACP-4	圧縮機 室外	0.98	3	200	60	IV2.0×3, E2.0×1 (HIVE16)	ACP-10	圧縮機 室外	2.2	3	200	60	IV5.5×3, E2.0×1 (HIVE22)
	送風機 室外	0.04						送風機 室外	0.03				
	送風機 室内	0.056						送風機 室内	0.15				
ACP-5	圧縮機 室外	1.5	3	200	60	IV2.0×3, E2.0×1 (HIVE16)							
	送風機 室外	0.03											
	送風機 室内	0.056											
ACP-6	圧縮機 室外	1.8	3	200	60	IV2.0×3, E2.0×1 (HIVE16)							
	送風機 室外	0.03											
	送風機 室内	0.056											

- ※ 1. 冷房機室内ユニットと手元スイッチ間の配線（天井ところがし）は別途機械設備工事、引下げ管（HIVE16）は電気工事とする。
- ※ 2. 冷房機室内、屋外ユニット間の電源線及びコントロール線は別途機械設備工事。

個別換気（電気容量表）

記号	名称	電 源				配 線
		W	φ	V	HZ	
HEA-1	全熱交換機	15×2	1	200	60	VVF2.0-3/C(天井ところがし配線)
HEA-2	全熱交換機	25×2	1	200	60	VVF2.0-3/C(天井ところがし配線)
HEA-3	全熱交換機	55×2	1	200	60	VVF2.0-3/C(天井ところがし配線)
HEA-4	全熱交換機	100×2	1	200	60	VVF2.0-3/C(天井ところがし配線)

- ※ 1. 全熱交換機と手元スイッチ間の配線（天井ところがし）は別途機械設備工事、引下げ管（HIVE16）は電気工事とする。

1階 動力、幹線設備配線図 S=1:100

図面番号
E-04


工事名 (電気・B工区)
西原東中学校改造防音工事

工事場所
西原町字小那覇 308番地の1

図面名
1階 動力、幹線設備 配線図

〒903-0117 沖縄県中頭郡西原町字小那覇493番地
TEL (098) 945-5431, FAX (098) 956-5759

崎原電気

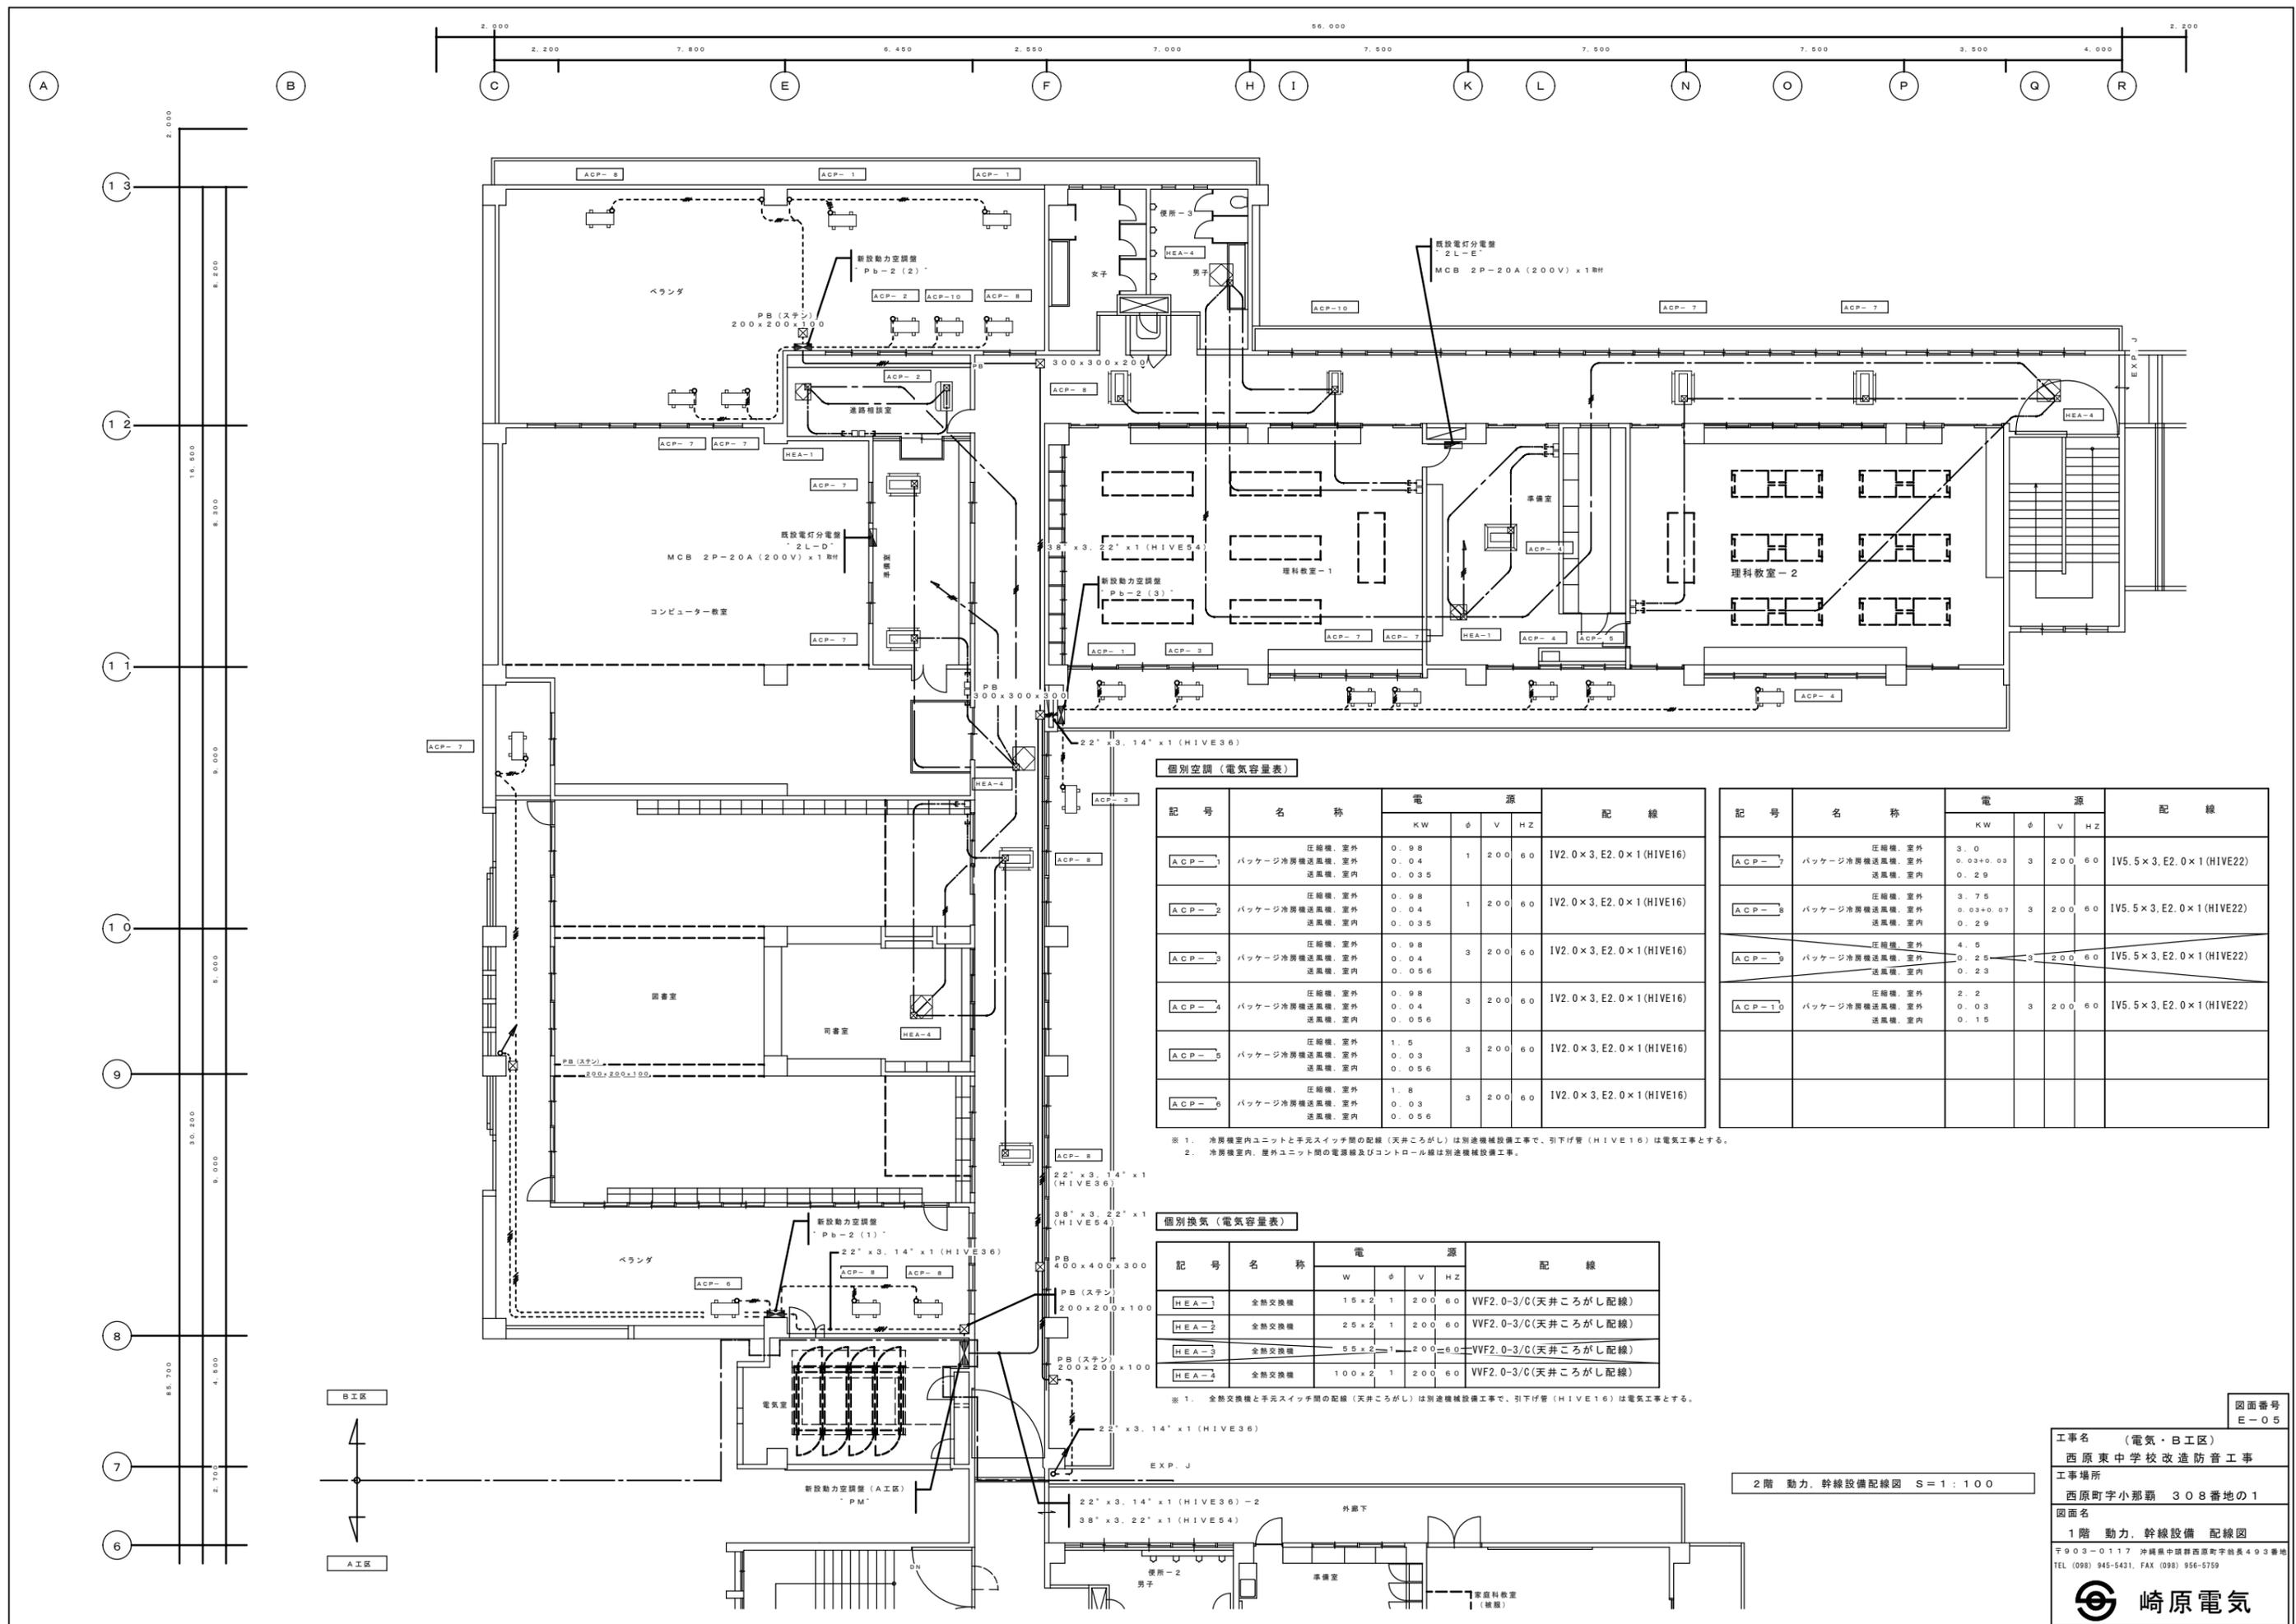

個別空調（電気容量表）

記号	名称	電 源				配 線	記号	名称	電 源				配 線
		KW	φ	V	HZ				KW	φ	V	HZ	
ACP-1	圧縮機、室外	0.98				IV2.0×3, E2.0×1 (HIVE16)	ACP-7	圧縮機、室外	3.0				IV5.5×3, E2.0×1 (HIVE22)
	パッケージ冷凍機送風機、室外	0.04	1	200	60			パッケージ冷凍機送風機、室外	0.03+0.03	3	200	60	
	送風機、室内	0.035						送風機、室内	0.29				
ACP-2	圧縮機、室外	0.98				IV2.0×3, E2.0×1 (HIVE16)	ACP-8	圧縮機、室外	3.75				IV5.5×3, E2.0×1 (HIVE22)
	パッケージ冷凍機送風機、室外	0.04	1	200	60			パッケージ冷凍機送風機、室外	0.03+0.07	3	200	60	
	送風機、室内	0.035						送風機、室内	0.29				
ACP-3	圧縮機、室外	0.98				IV2.0×3, E2.0×1 (HIVE16)	ACP-9	圧縮機、室外	4.5				IV5.5×3, E2.0×1 (HIVE22)
	パッケージ冷凍機送風機、室外	0.04	3	200	60			パッケージ冷凍機送風機、室外	0.25	3	200	60	
	送風機、室内	0.056						送風機、室内	0.23				
ACP-4	圧縮機、室外	0.98				IV2.0×3, E2.0×1 (HIVE16)	ACP-10	圧縮機、室外	2.2				IV5.5×3, E2.0×1 (HIVE22)
	パッケージ冷凍機送風機、室外	0.04	3	200	60			パッケージ冷凍機送風機、室外	0.03	3	200	60	
	送風機、室内	0.056						送風機、室内	0.15				
ACP-5	圧縮機、室外	1.5				IV2.0×3, E2.0×1 (HIVE16)							
	パッケージ冷凍機送風機、室外	0.03	3	200	60								
	送風機、室内	0.056											
ACP-6	圧縮機、室外	1.8				IV2.0×3, E2.0×1 (HIVE16)							
	パッケージ冷凍機送風機、室外	0.03	3	200	60								
	送風機、室内	0.056											

※1. 冷凍機室内ユニットと手元スイッチ間の配線（天井ごし）は別途機械設備工事で、引下げ管（HIVE16）は電気工事とする。
 ※2. 冷凍機室内、屋外ユニット間の電源線及びコントロール線は別途機械設備工事。

個別換気（電気容量表）

記号	名称	電 源				配 線
		W	φ	V	HZ	
HEA-1	全熱交換機	15×2	1	200	60	VVF2.0-3/C(天井ごし配線)
HEA-2	全熱交換機	25×2	1	200	60	VVF2.0-3/C(天井ごし配線)
HEA-3	全熱交換機	55×2	1	200	60	VVF2.0-3/C(天井ごし配線)
HEA-4	全熱交換機	100×2	1	200	60	VVF2.0-3/C(天井ごし配線)


※1. 全熱交換機と手元スイッチ間の配線（天井ごし）は別途機械設備工事で、引下げ管（HIVE16）は電気工事とする。

2階 動力、幹線設備配線図 S=1:100

図面番号 E-05

工事名 (電気・B工区)
 西原東中学校改造防音工事
 工事場所
 西原町字小那覇 308番地の1
 図面名
 1階 動力、幹線設備配線図
 〒903-0117 沖縄県中頭郡西原町字長493番地
 TEL (098) 945-5431, FAX (098) 956-5759

崎原電気

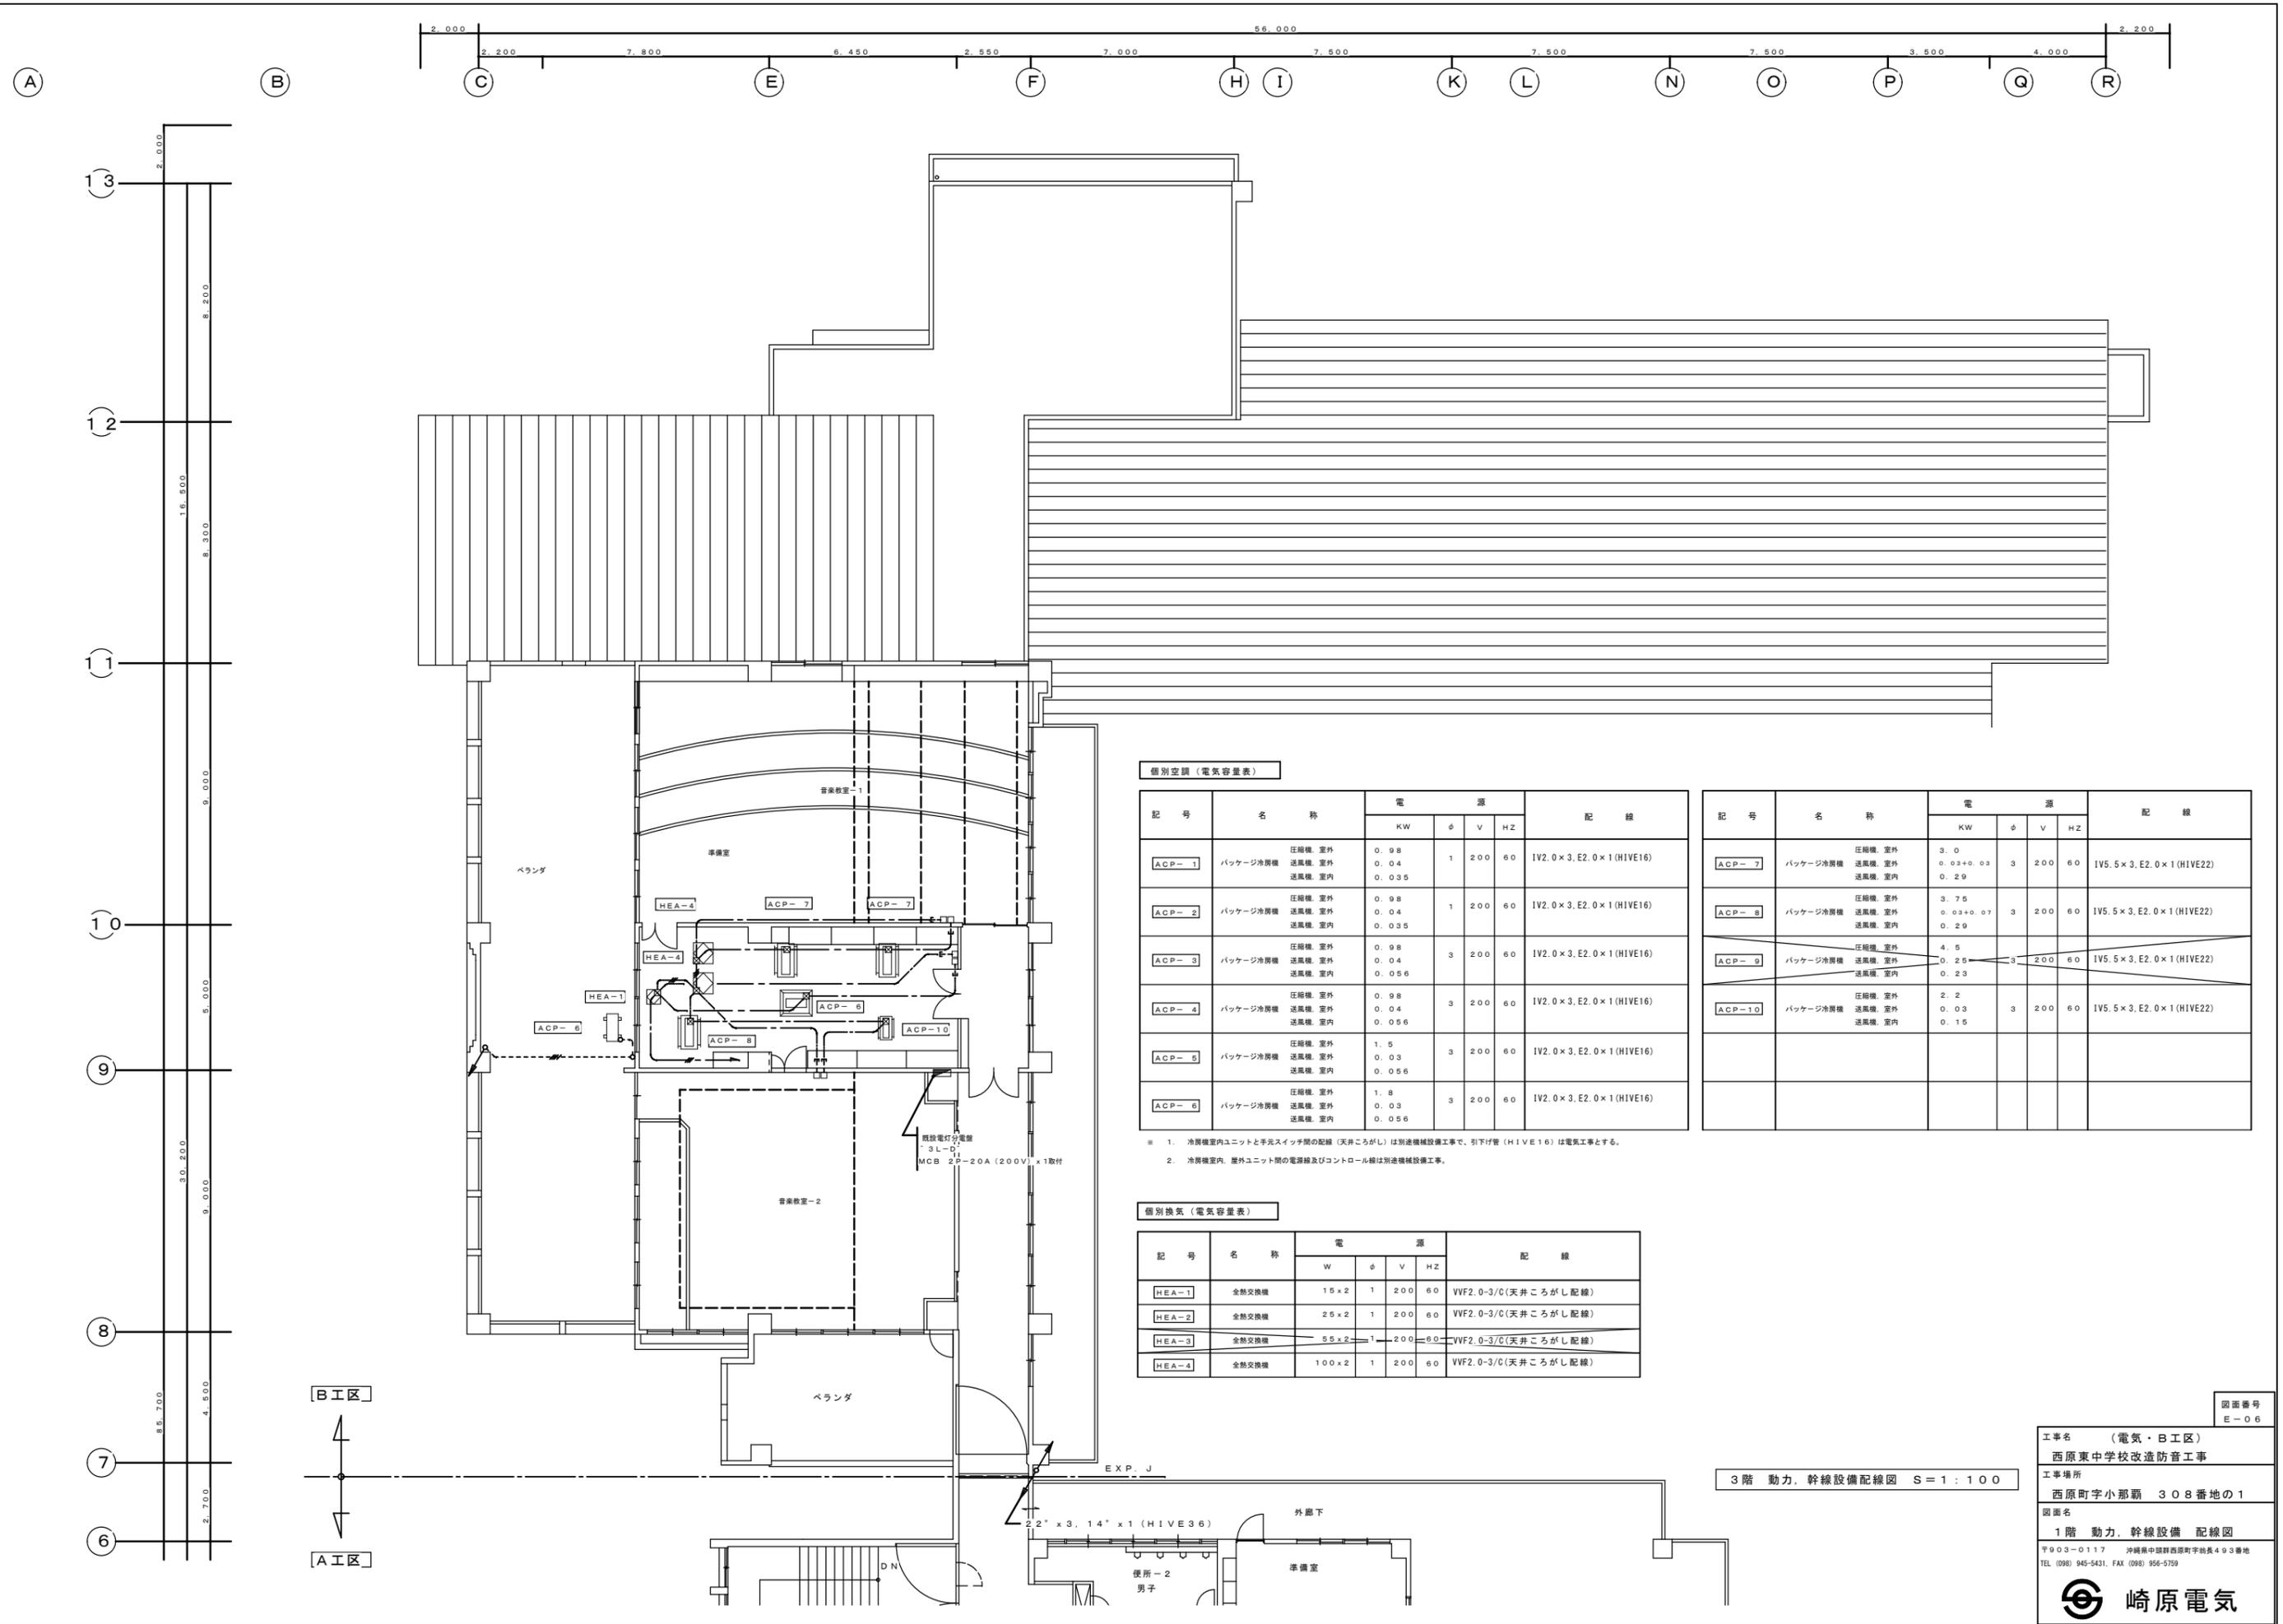

個別空調 (電気容量表)

記号	名称	電 源				配 線
		KW	φ	V	HZ	
ACP-1	圧縮機, 室外	0.98	1	200	60	IV2.0×3.E2.0×1 (HIVE16)
	パッケージ冷房機	0.04				
	送風機, 室内	0.035				
ACP-2	圧縮機, 室外	0.98	1	200	60	IV2.0×3.E2.0×1 (HIVE16)
	パッケージ冷房機	0.04				
	送風機, 室内	0.035				
ACP-3	圧縮機, 室外	0.98	3	200	60	IV2.0×3.E2.0×1 (HIVE16)
	パッケージ冷房機	0.04				
	送風機, 室内	0.056				
ACP-4	圧縮機, 室外	0.98	3	200	60	IV2.0×3.E2.0×1 (HIVE16)
	パッケージ冷房機	0.04				
	送風機, 室内	0.056				
ACP-5	圧縮機, 室外	1.5	3	200	60	IV2.0×3.E2.0×1 (HIVE16)
	パッケージ冷房機	0.03				
	送風機, 室内	0.056				
ACP-6	圧縮機, 室外	1.8	3	200	60	IV2.0×3.E2.0×1 (HIVE16)
	パッケージ冷房機	0.03				
	送風機, 室内	0.056				

記号	名称	電 源				配 線
		KW	φ	V	HZ	
ACP-7	圧縮機, 室外	3.0	3	200	60	IV5.5×3.E2.0×1 (HIVE22)
	パッケージ冷房機	0.03+0.03				
	送風機, 室内	0.29				
ACP-8	圧縮機, 室外	3.75	3	200	60	IV5.5×3.E2.0×1 (HIVE22)
	パッケージ冷房機	0.03+0.07				
	送風機, 室内	0.29				
ACP-9	圧縮機, 室外	4.5	3	200	60	IV5.5×3.E2.0×1 (HIVE22)
	パッケージ冷房機	0.25				
	送風機, 室内	0.23				
ACP-10	圧縮機, 室外	2.2	3	200	60	IV5.5×3.E2.0×1 (HIVE22)
	パッケージ冷房機	0.03				
	送風機, 室内	0.15				

- ※ 1. 冷房機室内ユニットと手元スイッチ間の配線 (天井がし) は別途機械設備工事で、引下げ管 (HIVE16) は電気工事とする。
- 2. 冷房機室内: 屋外ユニット間の電源線及びコントロール線は別途機械設備工事。

個別換気 (電気容量表)

記号	名称	電 源				配 線
		W	φ	V	HZ	
HEA-1	全熱交換機	15×2	1	200	60	VVF2.0-3/0 (天井がし配線)
HEA-2	全熱交換機	25×2	1	200	60	VVF2.0-3/0 (天井がし配線)
HEA-3	全熱交換機	55×2	1	200	60	VVF2.0-3/0 (天井がし配線)
HEA-4	全熱交換機	100×2	1	200	60	VVF2.0-3/0 (天井がし配線)

3階 動力、幹線設備配線図 S=1:100

図面番号 E-06




工事名 (電気・B工区)
西原東中学校改修防音工事

工事場所
西原町字小那覇 308番地の1

図面名
1階 動力、幹線設備 配線図

TEL (098) 945-5431, FAX (098) 956-5759

崎原電気

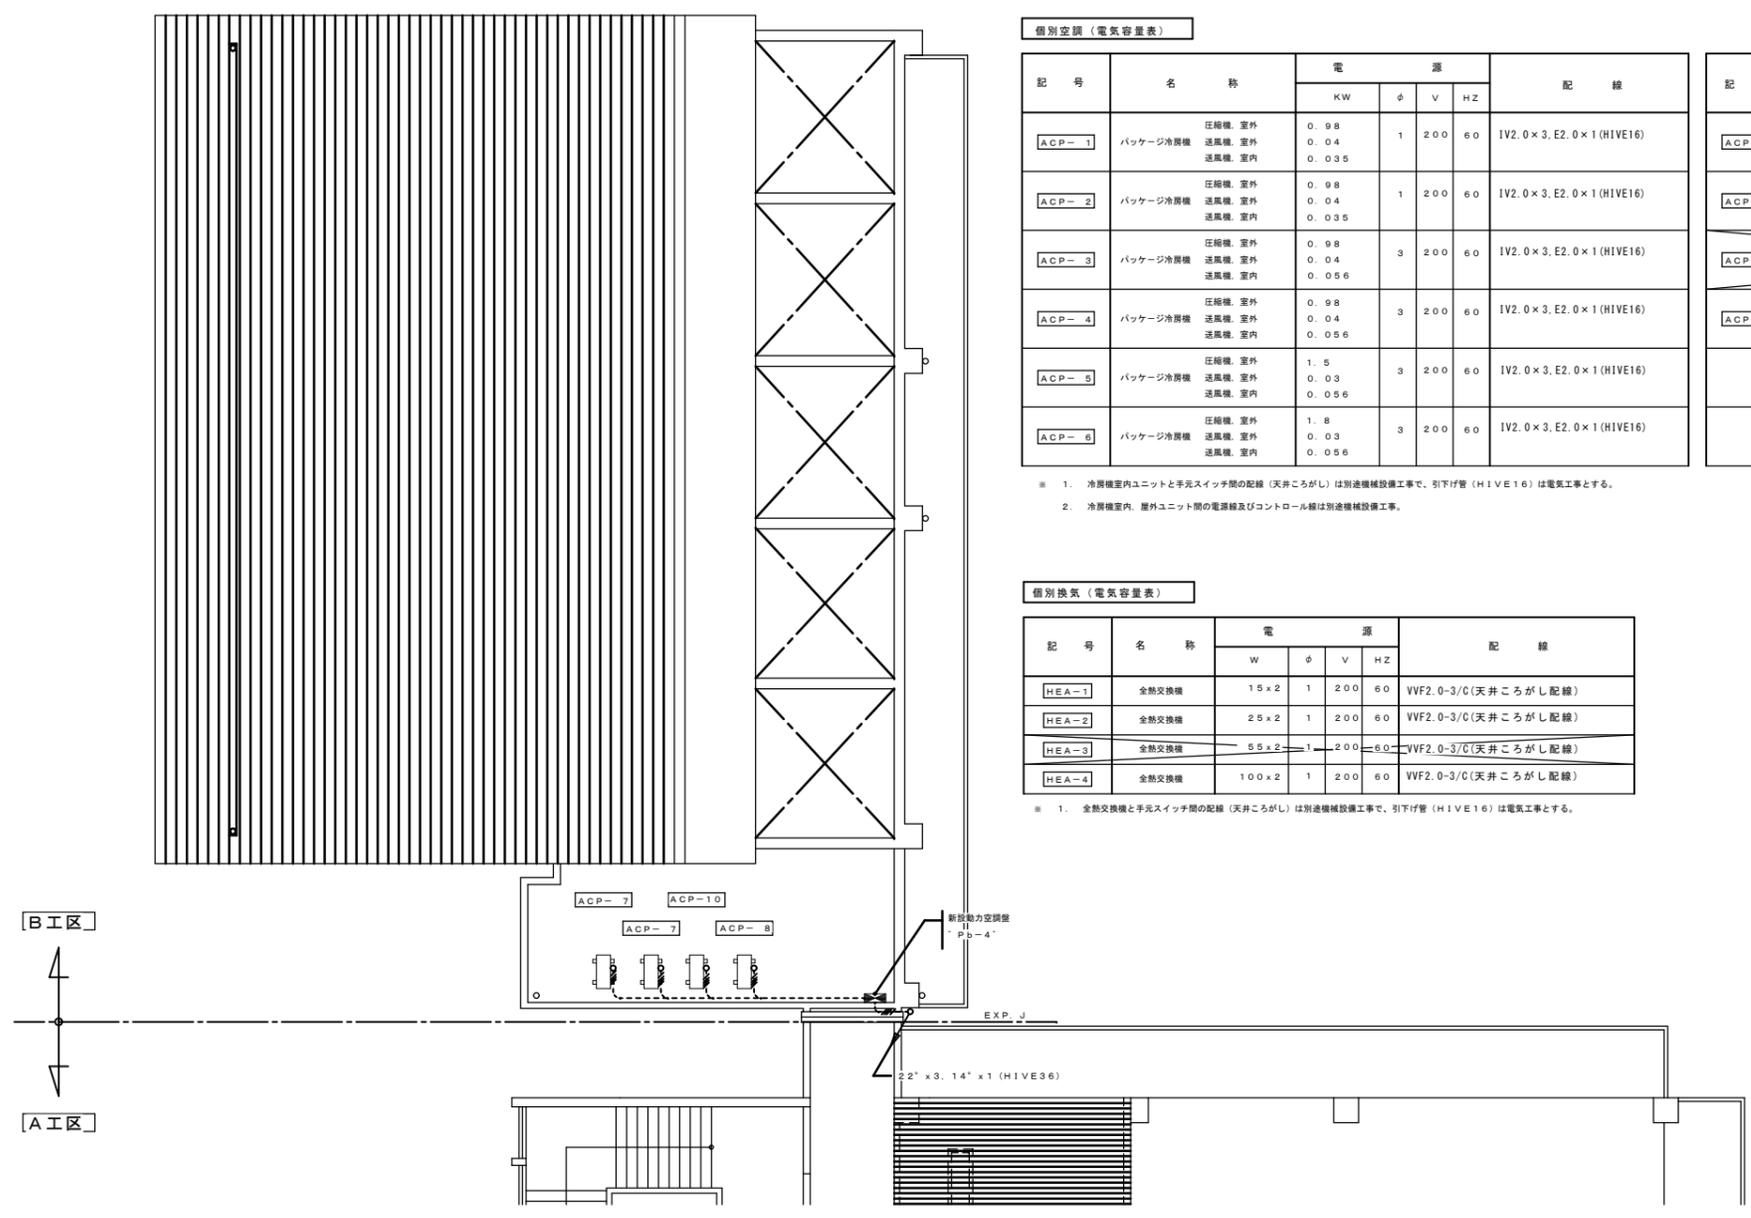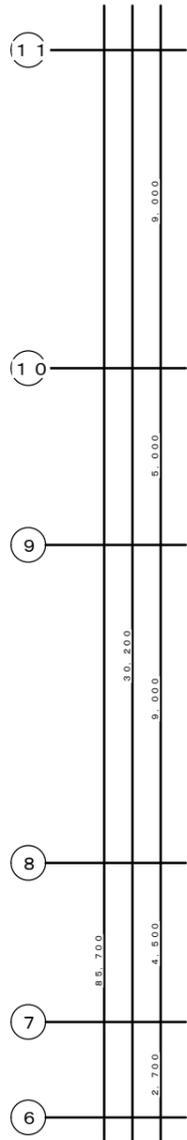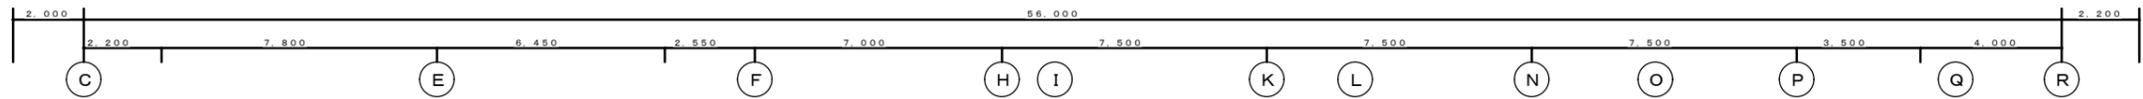

個別空調 (電気容量表)

記号	名称	電 源				配 線	記号	名称	電 源				配 線
		KW	φ	V	HZ				KW	φ	V	HZ	
ACP-1	圧縮機、室外 パッケージ冷凍機 送風機、室外 送風機、室内	0.98 0.04 0.035	1	200	60	IV2.0×3.E2.0×1(HIVE16)	ACP-7	圧縮機、室外 パッケージ冷凍機 送風機、室外 送風機、室内	3.0 0.03+0.03 0.29	3	200	60	IV5.5×3.E2.0×1(HIVE22)
ACP-2	圧縮機、室外 パッケージ冷凍機 送風機、室外 送風機、室内	0.98 0.04 0.035	1	200	60	IV2.0×3.E2.0×1(HIVE16)	ACP-8	圧縮機、室外 パッケージ冷凍機 送風機、室外 送風機、室内	3.75 0.03+0.07 0.29	3	200	60	IV5.5×3.E2.0×1(HIVE22)
ACP-3	圧縮機、室外 パッケージ冷凍機 送風機、室外 送風機、室内	0.98 0.04 0.056	3	200	60	IV2.0×3.E2.0×1(HIVE16)	ACP-9	圧縮機、室外 パッケージ冷凍機 送風機、室外 送風機、室内	4.5 0.25 0.23	3	200	60	IV5.5×3.E2.0×1(HIVE22)
ACP-4	圧縮機、室外 パッケージ冷凍機 送風機、室外 送風機、室内	0.98 0.04 0.056	3	200	60	IV2.0×3.E2.0×1(HIVE16)	ACP-10	圧縮機、室外 パッケージ冷凍機 送風機、室外 送風機、室内	2.2 0.03 0.15	3	200	60	IV5.5×3.E2.0×1(HIVE22)
ACP-5	圧縮機、室外 パッケージ冷凍機 送風機、室外 送風機、室内	1.5 0.03 0.056	3	200	60	IV2.0×3.E2.0×1(HIVE16)							
ACP-6	圧縮機、室外 パッケージ冷凍機 送風機、室外 送風機、室内	1.8 0.03 0.056	3	200	60	IV2.0×3.E2.0×1(HIVE16)							

- ※ 1. 冷房機室内ユニットと手元スイッチ間の配線(天井ごし)は別途機械設備工事で、引下げ管(HIVE16)は電気工事とする。
- ※ 2. 冷房機室内、屋外ユニット間の電源線及びコントロール線は別途機械設備工事。

個別換気 (電気容量表)

記号	名称	電 源				配 線
		W	φ	V	HZ	
HEA-1	全熱交換機	15×2	1	200	60	VVF2.0-3/C(天井ごし配線)
HEA-2	全熱交換機	25×2	1	200	60	VVF2.0-3/C(天井ごし配線)
HEA-3	全熱交換機	55×2	1	200	60	VVF2.0-3/C(天井ごし配線)
HEA-4	全熱交換機	100×2	1	200	60	VVF2.0-3/C(天井ごし配線)


- ※ 1. 全熱交換機と手元スイッチ間の配線(天井ごし)は別途機械設備工事で、引下げ管(HIVE16)は電気工事とする。

4階 動力、幹線設備配線図 S=1:100

図面番号
E-07

工事名 (電気・B工区)
西原東中学校改修防音工事
工事場所
西原町字小那覇 308番地の1
図面名
1階 動力、幹線設備 配線図
〒903-0117 沖縄県中頭郡西原町字小那覇493番地
TEL (098) 945-5431, FAX (098) 956-5759




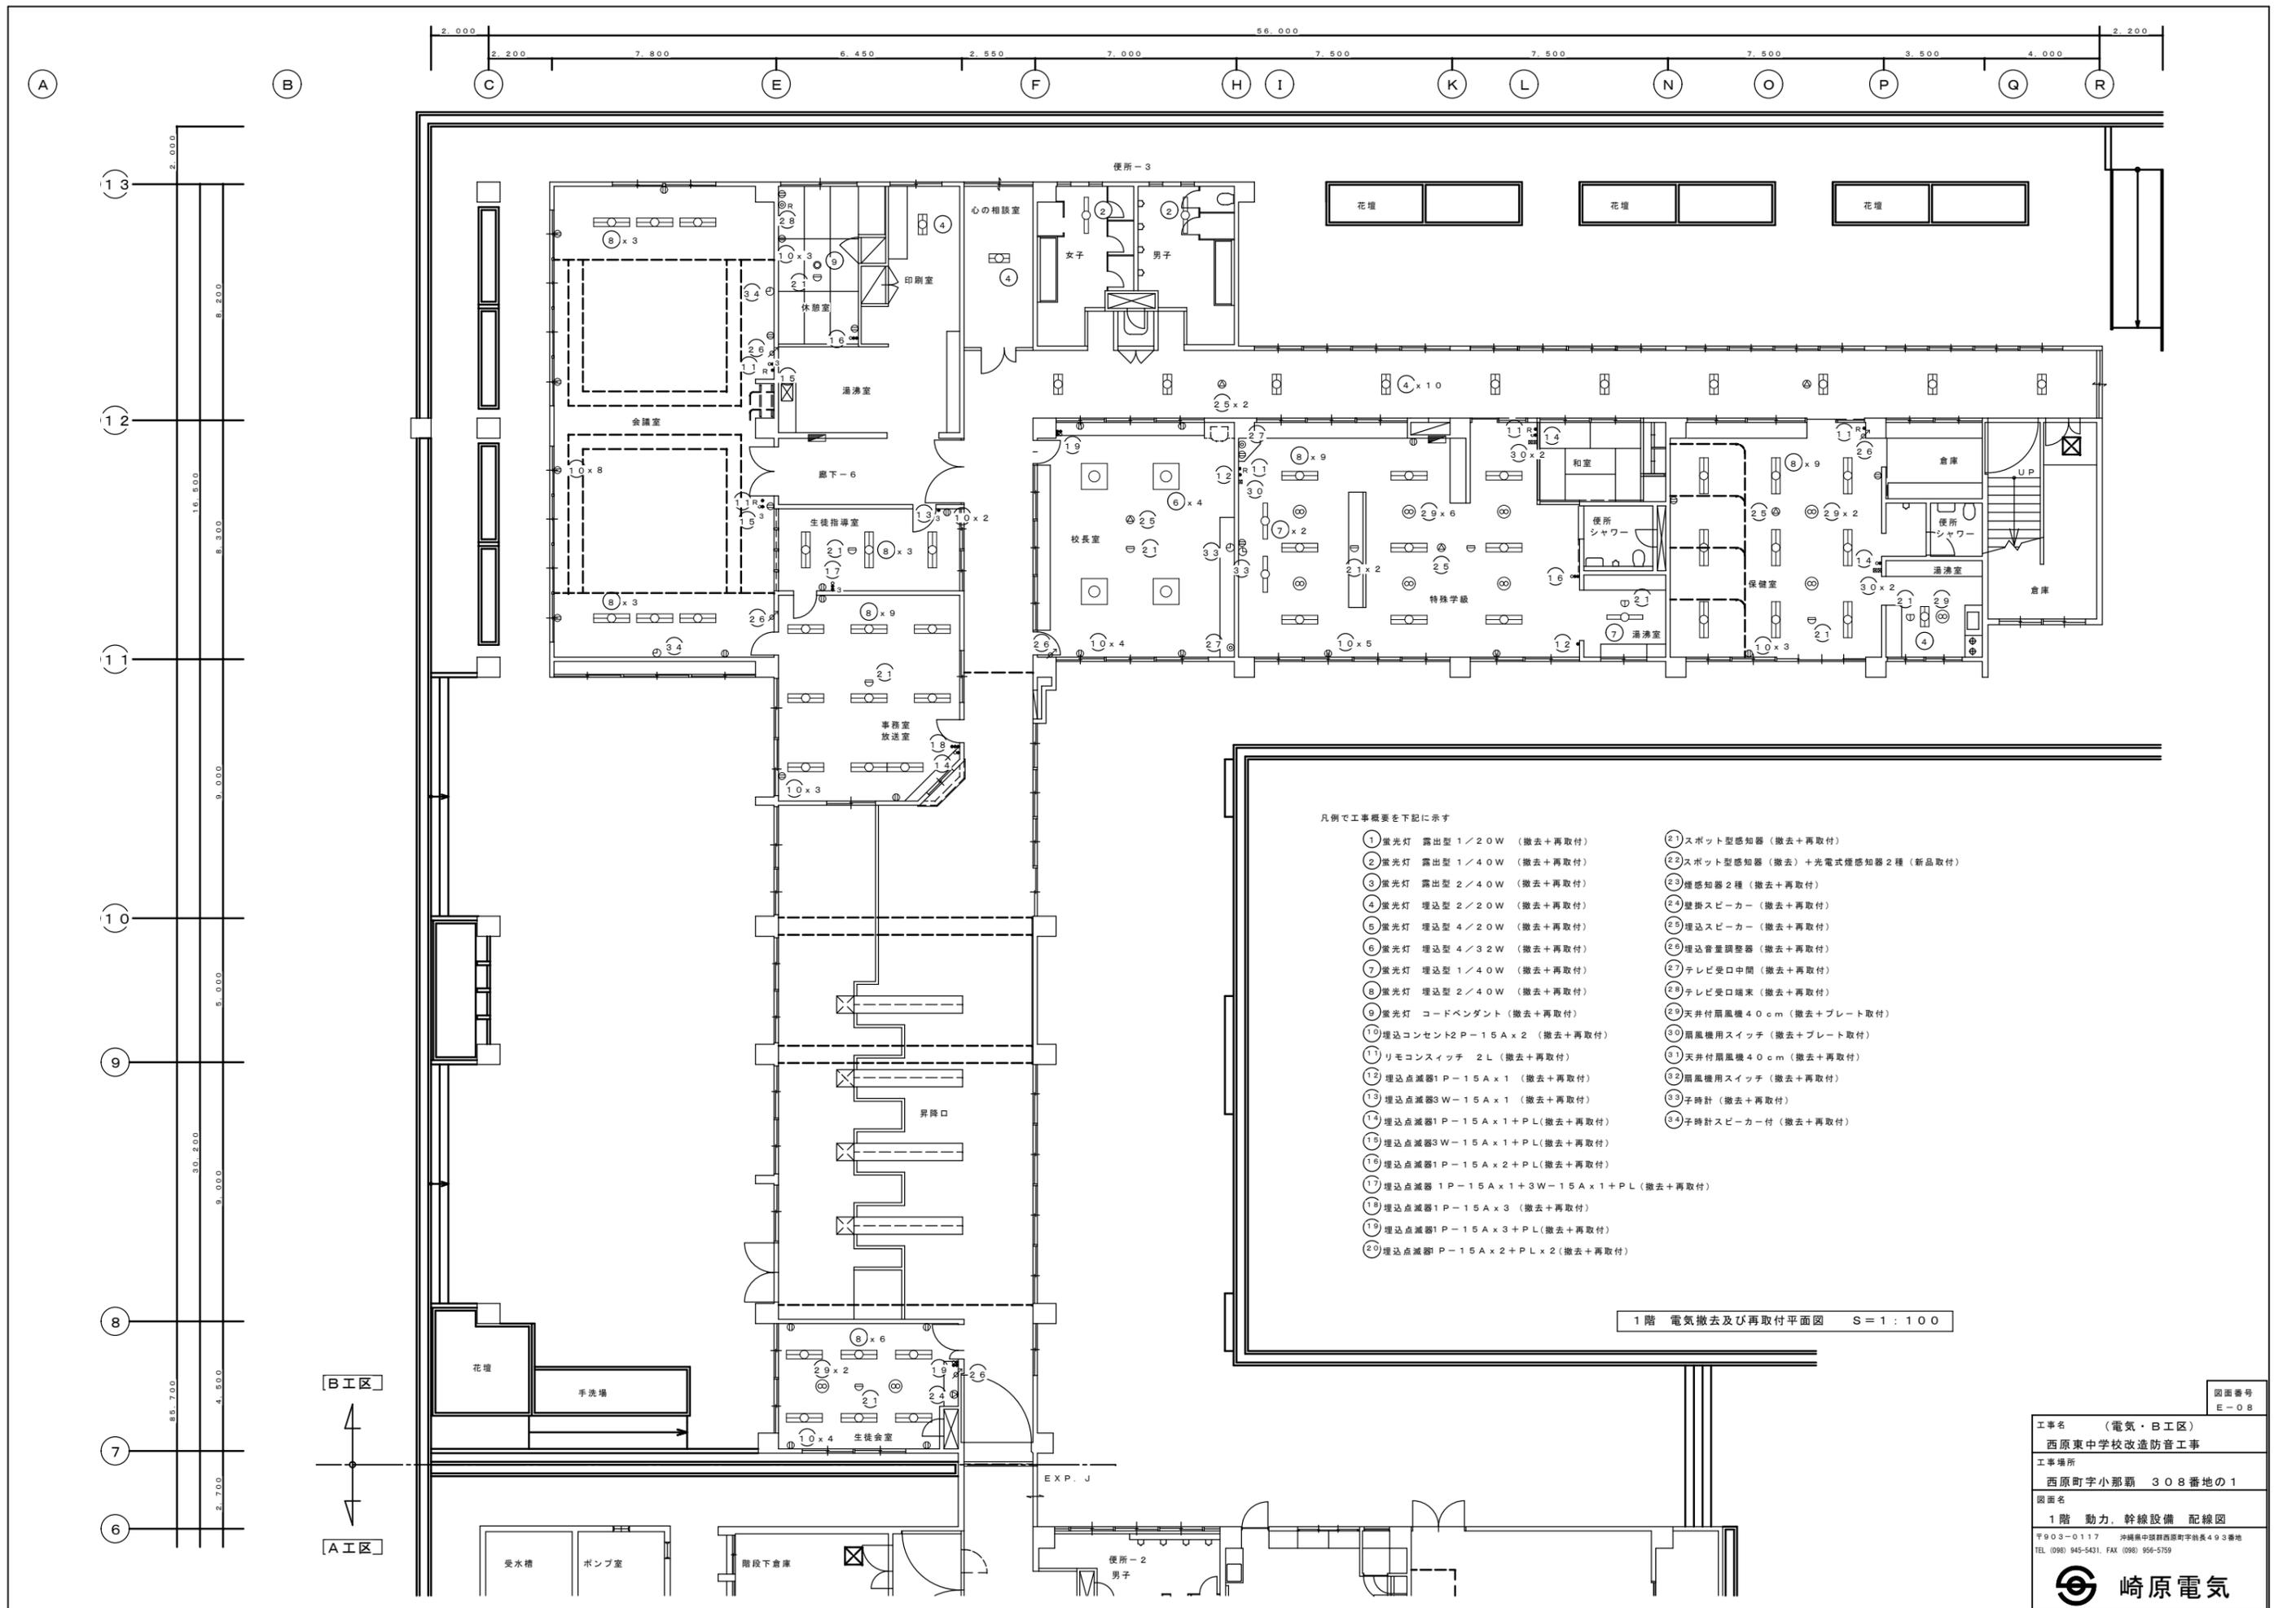

凡例で工事概要を下記に示す

- | | |
|---|--------------------------------------|
| ① 蛍光灯 露出型 1 / 20W (撤去+再取付) | ②① スポット型感知器 (撤去+再取付) |
| ② 蛍光灯 露出型 1 / 40W (撤去+再取付) | ②② スポット型感知器 (撤去) + 光電式煙感知器 2種 (新品取付) |
| ③ 蛍光灯 露出型 2 / 40W (撤去+再取付) | ②③ 煙感知器 2種 (撤去+再取付) |
| ④ 蛍光灯 埋込型 2 / 20W (撤去+再取付) | ②④ 壁掛スピーカー (撤去+再取付) |
| ⑤ 蛍光灯 埋込型 4 / 20W (撤去+再取付) | ②⑤ 埋込スピーカー (撤去+再取付) |
| ⑥ 蛍光灯 埋込型 4 / 32W (撤去+再取付) | ②⑥ 埋込音量調整器 (撤去+再取付) |
| ⑦ 蛍光灯 埋込型 1 / 40W (撤去+再取付) | ②⑦ テレビ受口中間 (撤去+再取付) |
| ⑧ 蛍光灯 埋込型 2 / 40W (撤去+再取付) | ②⑧ テレビ受口端末 (撤去+再取付) |
| ⑨ 蛍光灯 コードペンダント (撤去+再取付) | ②⑨ 天井付扇風機 40cm (撤去+プレート取付) |
| ⑩ 埋込コンセント 2P-15A x 2 (撤去+再取付) | ③⑩ 扇風機用スイッチ (撤去+プレート取付) |
| ⑪ リモコンスイッチ 2L (撤去+再取付) | ③① 天井付扇風機 40cm (撤去+再取付) |
| ⑫ 埋込点滅器 1P-15A x 1 (撤去+再取付) | ③② 扇風機用スイッチ (撤去+再取付) |
| ⑬ 埋込点滅器 3W-15A x 1 (撤去+再取付) | ③③ 子時計 (撤去+再取付) |
| ⑭ 埋込点滅器 1P-15A x 1 + PL (撤去+再取付) | ③④ 子時計スピーカー付 (撤去+再取付) |
| ⑮ 埋込点滅器 3W-15A x 1 + PL (撤去+再取付) | |
| ⑯ 埋込点滅器 1P-15A x 2 + PL (撤去+再取付) | |
| ⑰ 埋込点滅器 1P-15A x 1 + 3W-15A x 1 + PL (撤去+再取付) | |
| ⑱ 埋込点滅器 1P-15A x 3 (撤去+再取付) | |
| ⑲ 埋込点滅器 1P-15A x 3 + PL (撤去+再取付) | |
| ⑳ 埋込点滅器 1P-15A x 2 + PL x 2 (撤去+再取付) | |

1階 電気撤去及び再取付平面図 S=1:100

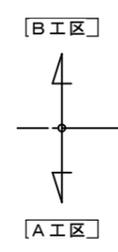


図面番号 E-08

工事名 (電気・B区)
西原東中学校改修防音工事



工事場所
西原町字小那覇 308番地の1

図面名
1階 動力、幹線設備 配線図

〒903-0117 沖縄県中頭郡西原町字小那覇493番地
TEL (098) 945-5431 FAX (098) 956-5759

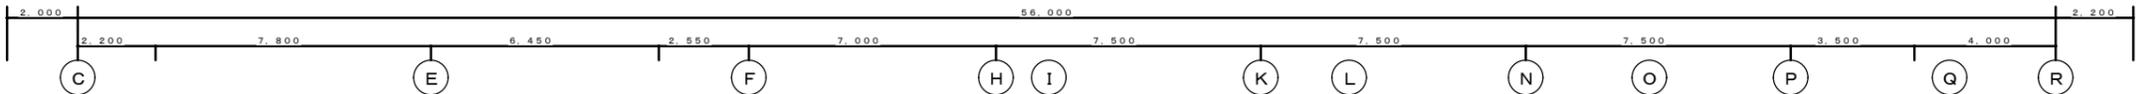

A B

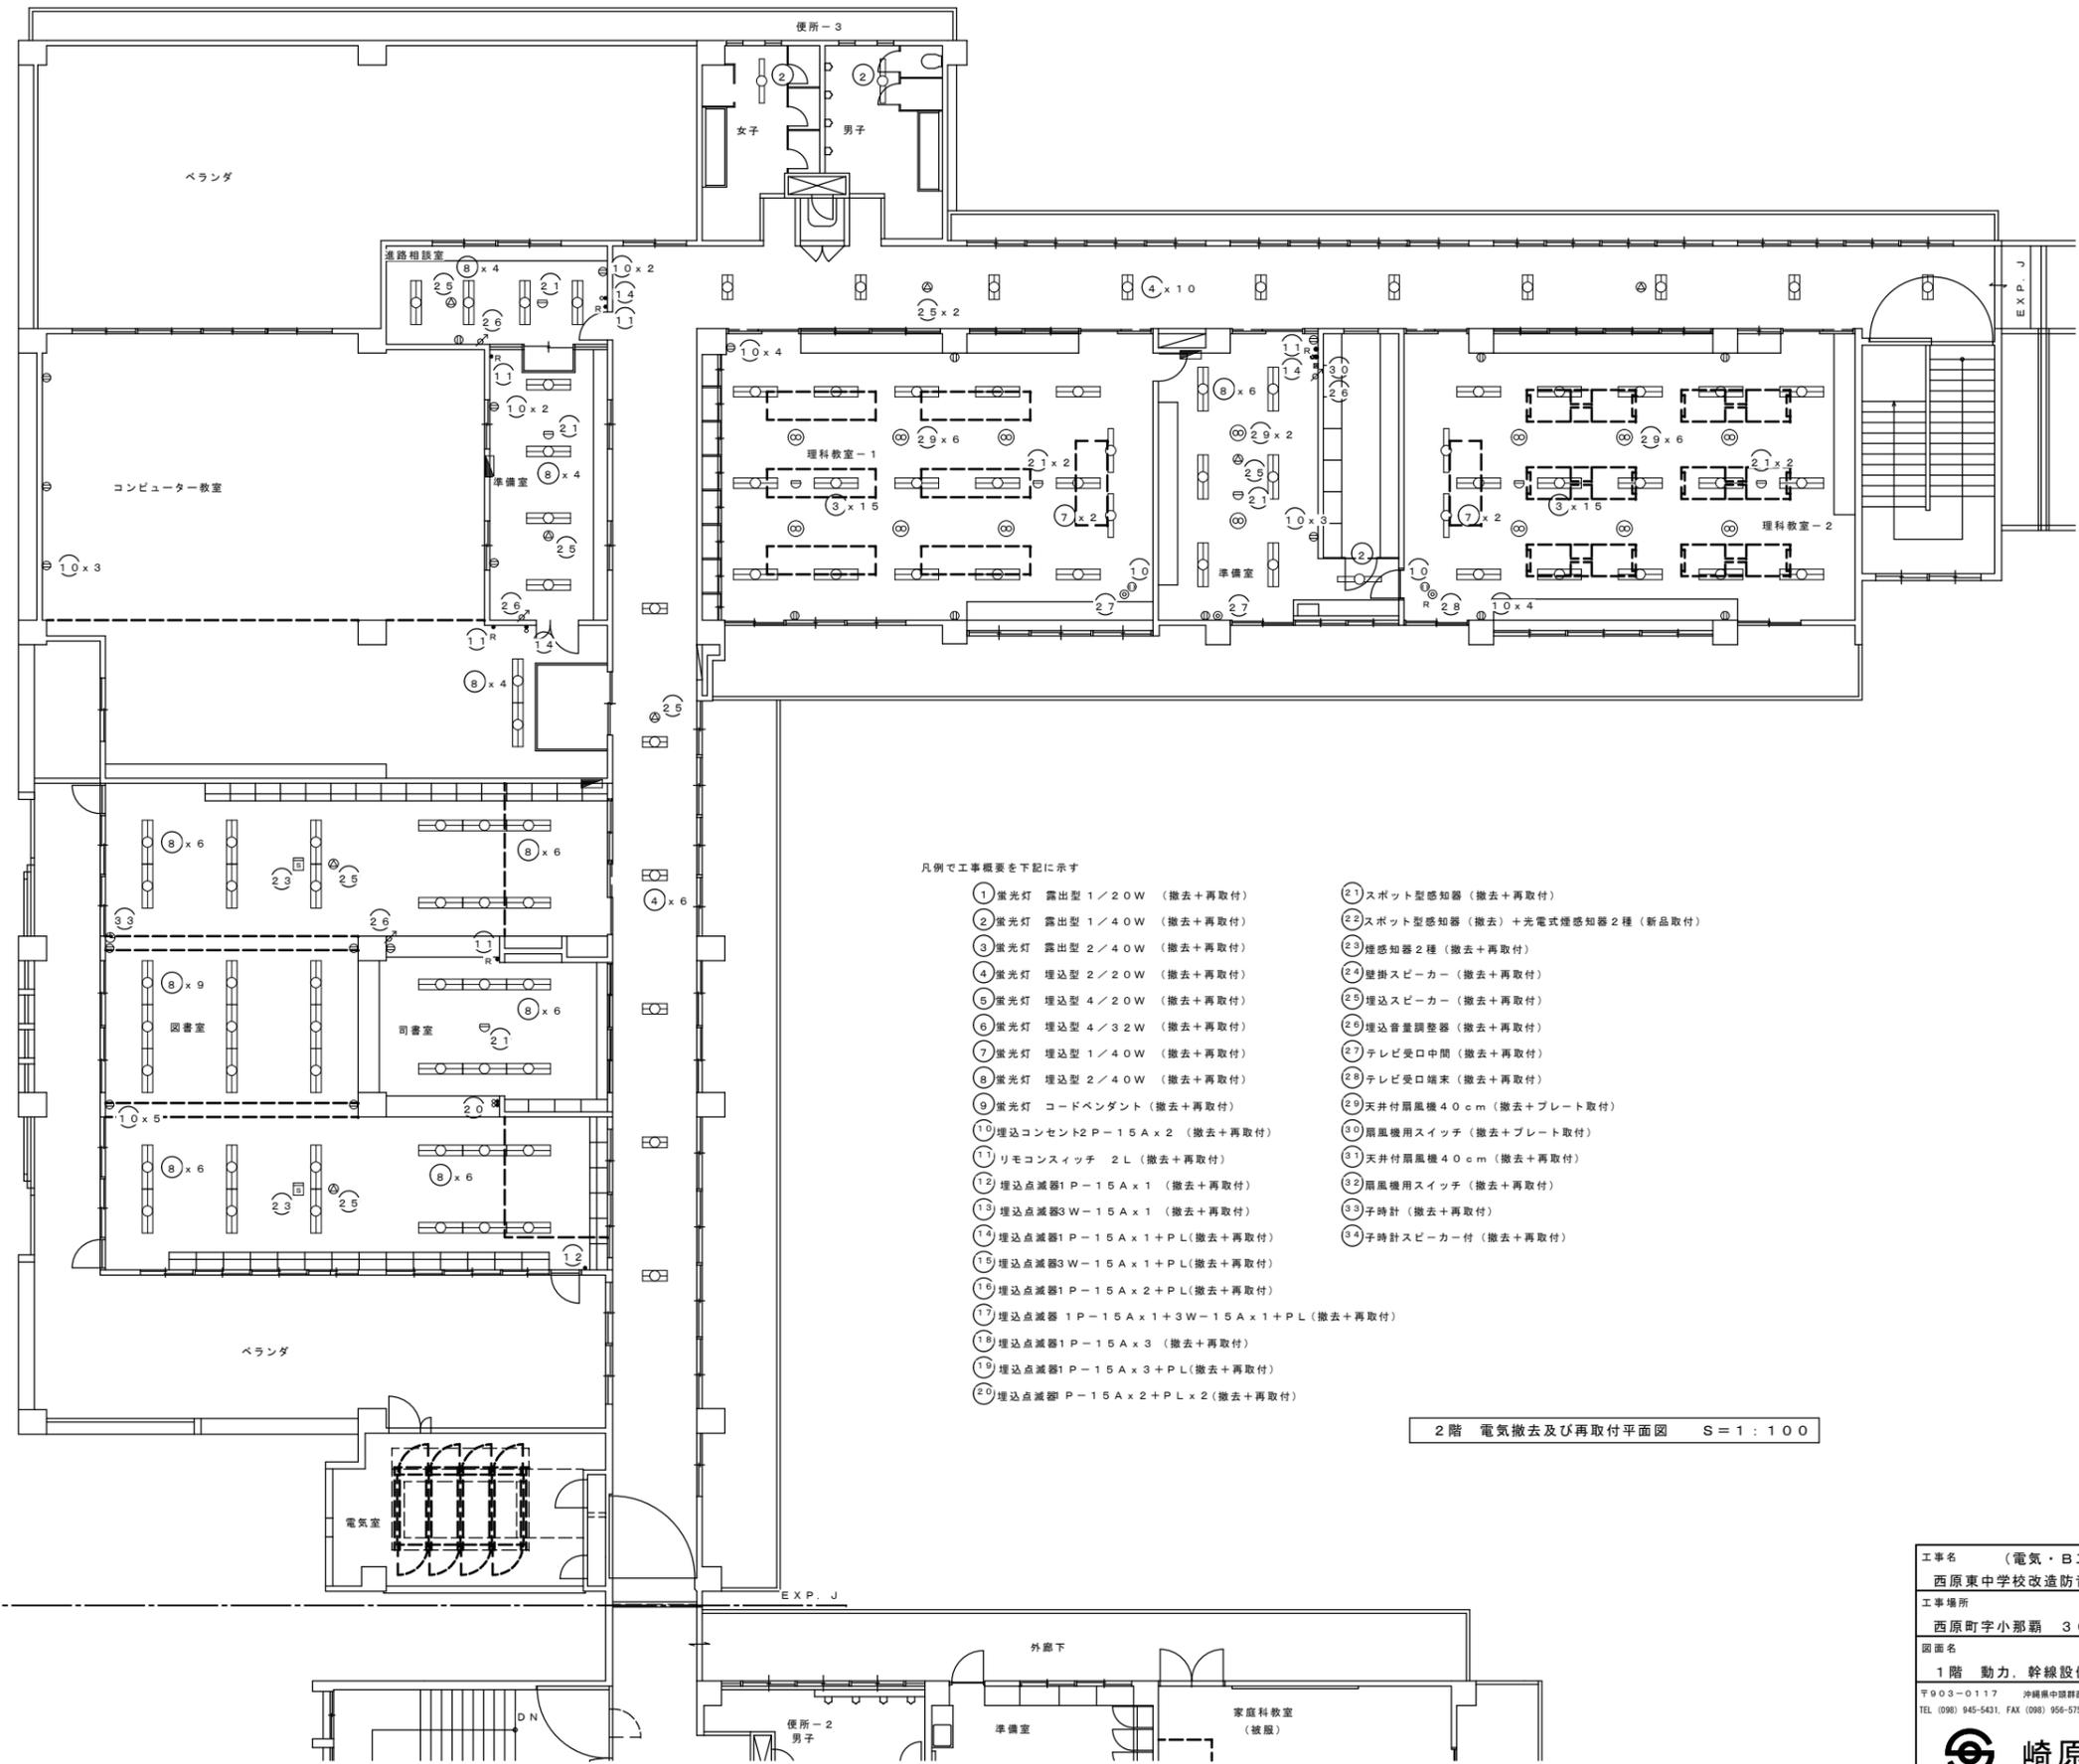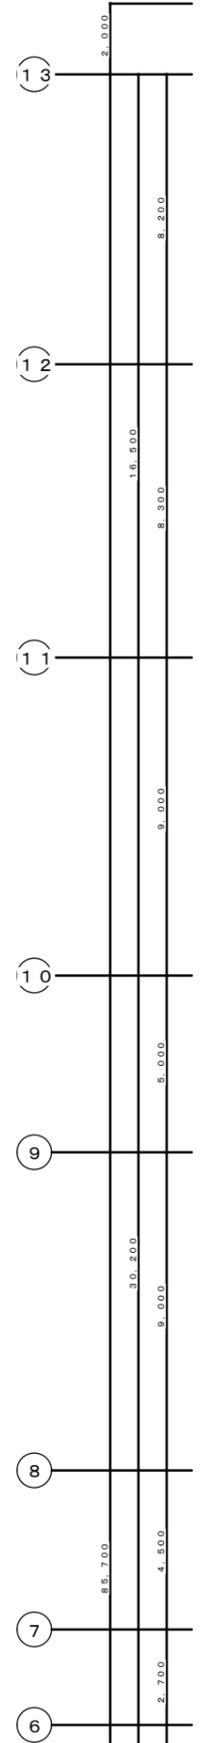

凡例で工事概要を下記に示す

- | | |
|---|-------------------------------------|
| ① 蛍光灯 露出型 1/20W (撤去+再取付) | ②① スポット型感知器 (撤去+再取付) |
| ② 蛍光灯 露出型 1/40W (撤去+再取付) | ②② スポット型感知器 (撤去) + 光電式感知器 2種 (新品取付) |
| ③ 蛍光灯 露出型 2/40W (撤去+再取付) | ②③ 煙感知器 2種 (撤去+再取付) |
| ④ 蛍光灯 埋込型 2/20W (撤去+再取付) | ②④ 壁掛スピーカー (撤去+再取付) |
| ⑤ 蛍光灯 埋込型 4/20W (撤去+再取付) | ②⑤ 埋込スピーカー (撤去+再取付) |
| ⑥ 蛍光灯 埋込型 4/32W (撤去+再取付) | ②⑥ 埋込音量調整器 (撤去+再取付) |
| ⑦ 蛍光灯 埋込型 1/40W (撤去+再取付) | ②⑦ テレビ受口中間 (撤去+再取付) |
| ⑧ 蛍光灯 埋込型 2/40W (撤去+再取付) | ②⑧ テレビ受口端末 (撤去+再取付) |
| ⑨ 蛍光灯 コードペンダント (撤去+再取付) | ②⑨ 天井付扇風機 40cm (撤去+プレート取付) |
| ⑩ 埋込コンセント 2P-15A x 2 (撤去+再取付) | ③⑩ 扇風機用スイッチ (撤去+プレート取付) |
| ⑪ リモコンスイッチ 2L (撤去+再取付) | ③⑪ 天井付扇風機 40cm (撤去+再取付) |
| ⑫ 埋込点滅器 1P-15A x 1 (撤去+再取付) | ③⑫ 扇風機用スイッチ (撤去+再取付) |
| ⑬ 埋込点滅器 3W-15A x 1 (撤去+再取付) | ③⑬ 時計 (撤去+再取付) |
| ⑭ 埋込点滅器 1P-15A x 1 + PL (撤去+再取付) | ③⑭ 時計スピーカー付 (撤去+再取付) |
| ⑮ 埋込点滅器 3W-15A x 1 + PL (撤去+再取付) | |
| ⑯ 埋込点滅器 1P-15A x 2 + PL (撤去+再取付) | |
| ⑰ 埋込点滅器 1P-15A x 1 + 3W-15A x 1 + PL (撤去+再取付) | |
| ⑱ 埋込点滅器 1P-15A x 3 (撤去+再取付) | |
| ⑲ 埋込点滅器 1P-15A x 3 + PL (撤去+再取付) | |
| ⑳ 埋込点滅器 P-15A x 2 + PL x 2 (撤去+再取付) | |

2階 電気撤去及び再取付平面図 S=1:100



図面番号 E-09


工事名 (電気・B工区)
西原東中学校改造防音工事

工事場所
西原町字小那覇 308番地の1

図面名
1階 動力、幹線設備 配線図

〒003-0117 沖縄県中頭郡西原町字小那覇493番地
TEL (098) 945-5431, FAX (098) 956-5759

崎原電気

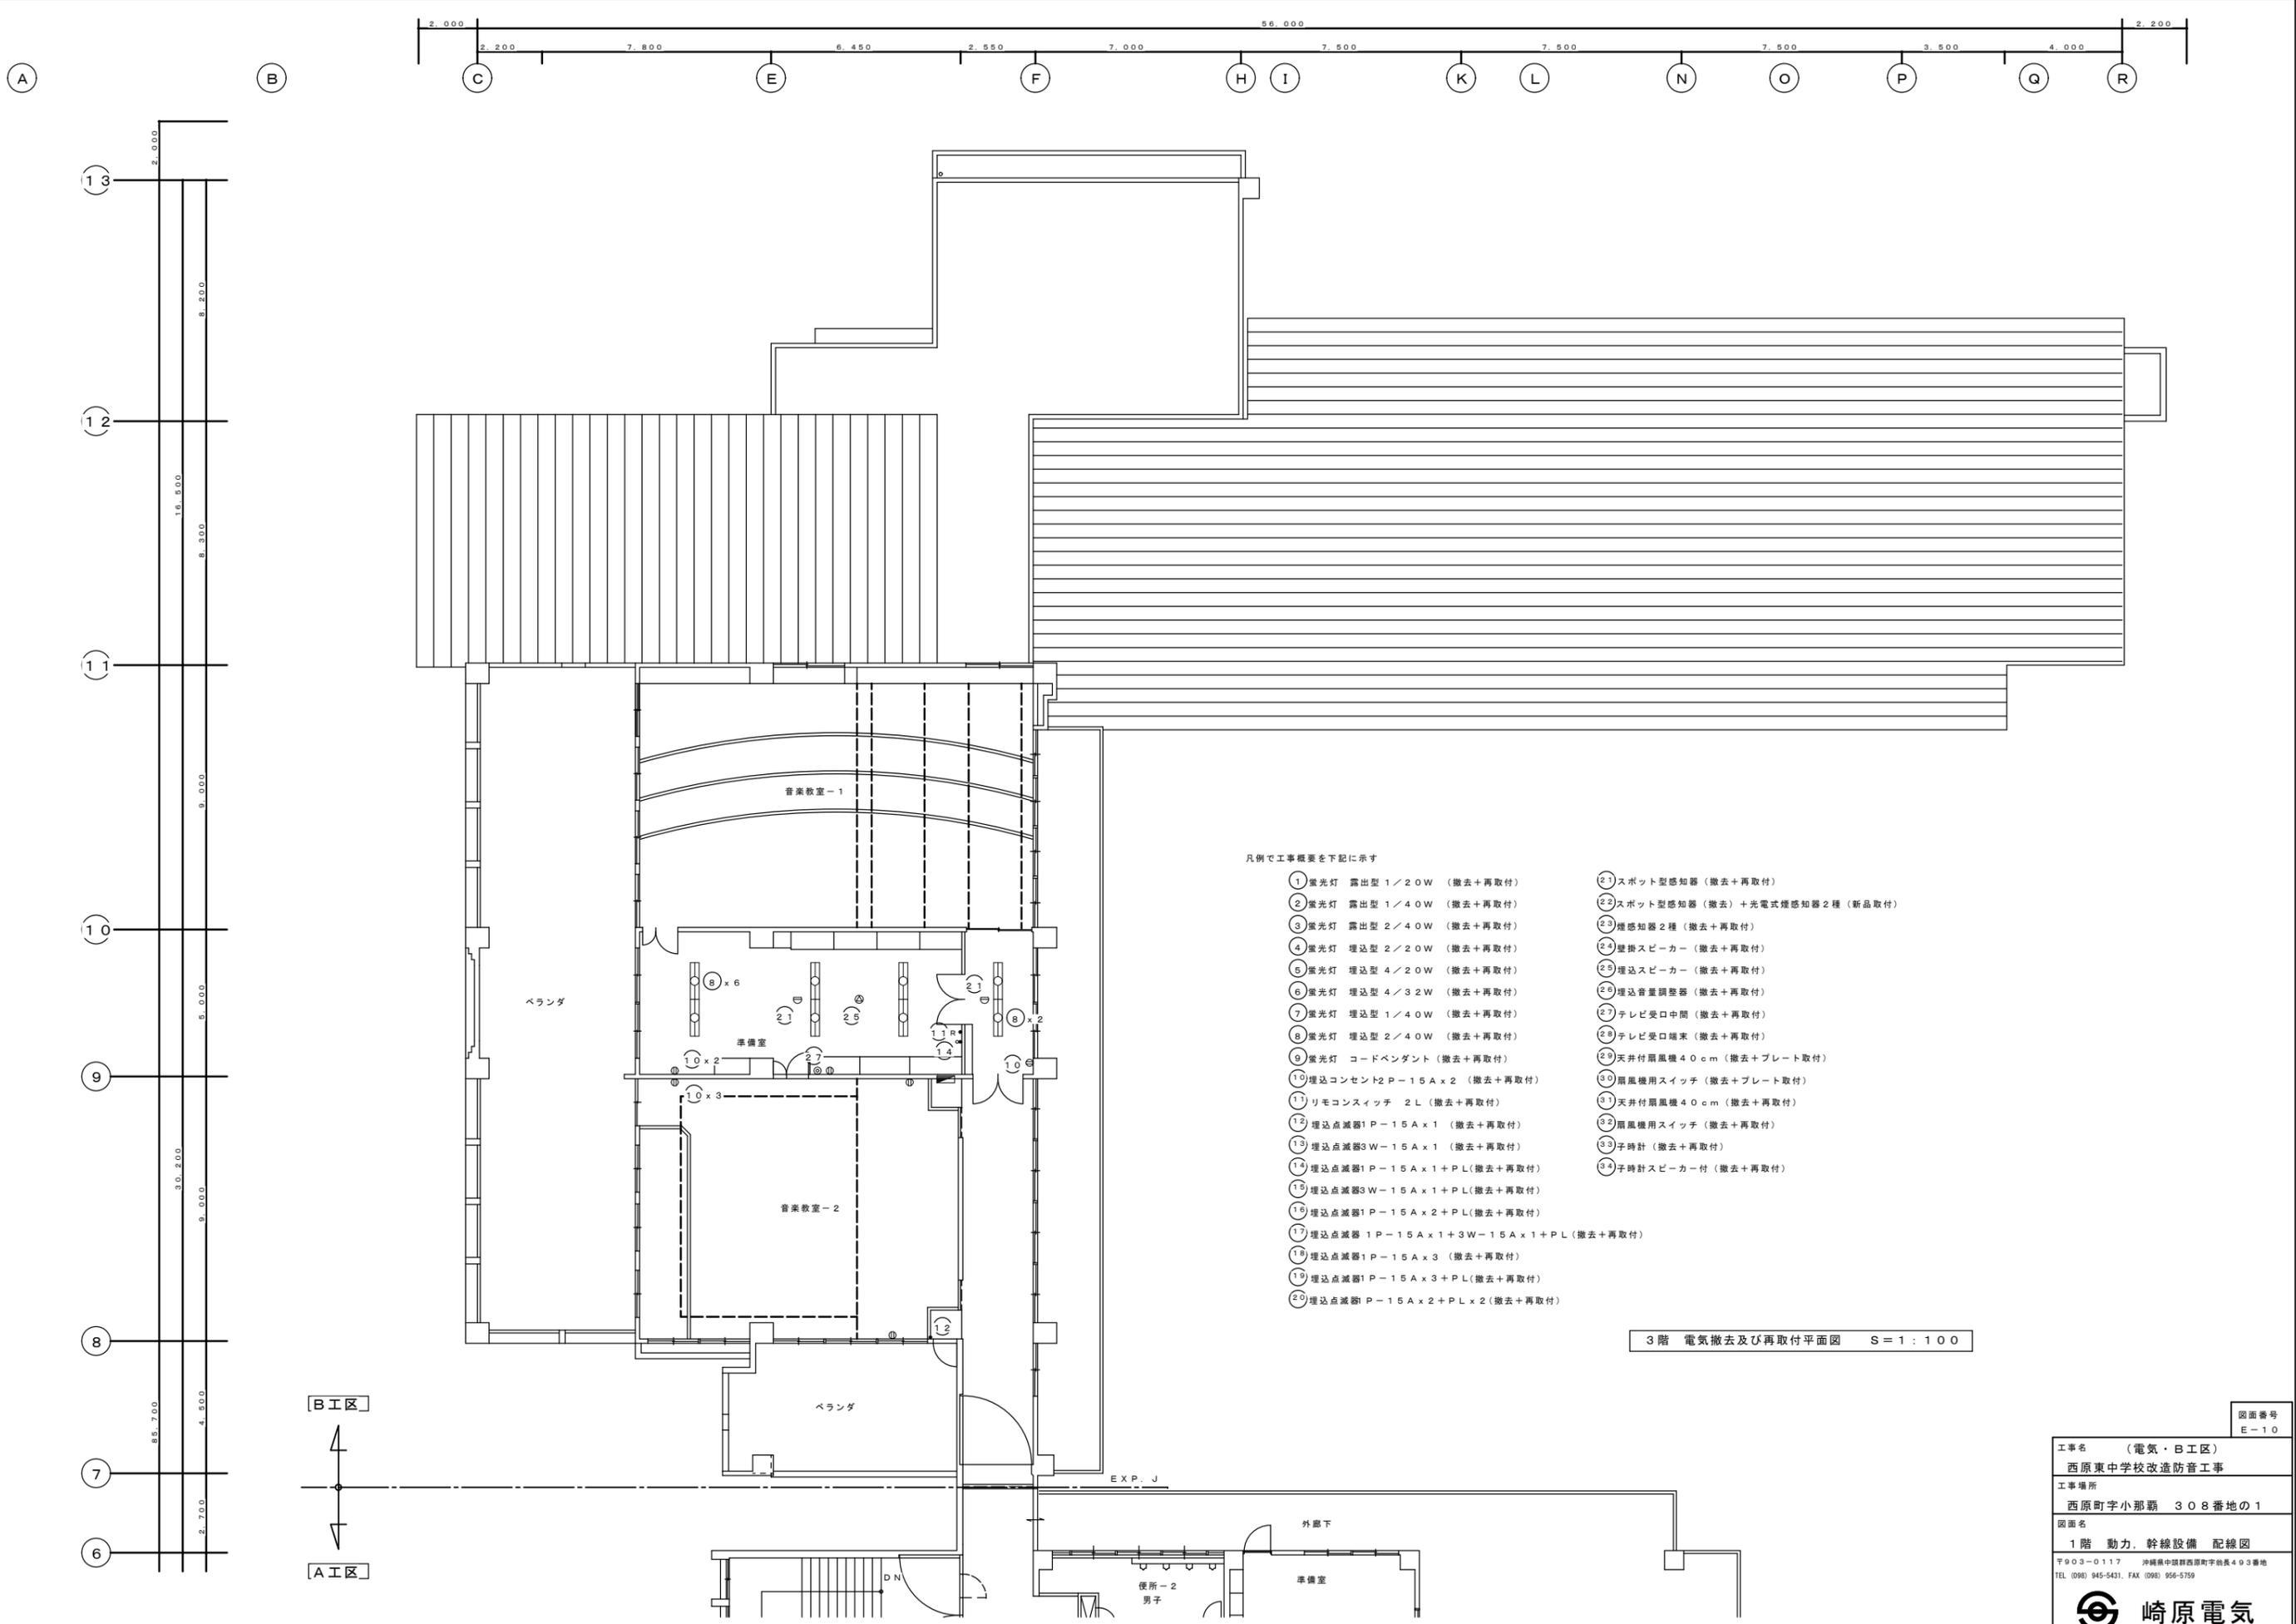


凡例で工事概要を下記に示す

- | | |
|---|--------------------------------------|
| ① 蛍光灯 露出型 1 / 20W (撤去+再取付) | ②① スポット型感知器 (撤去+再取付) |
| ② 蛍光灯 露出型 1 / 40W (撤去+再取付) | ②② スポット型感知器 (撤去) + 光電式煙感知器 2種 (新品取付) |
| ③ 蛍光灯 露出型 2 / 40W (撤去+再取付) | ②③ 煙感知器 2種 (撤去+再取付) |
| ④ 蛍光灯 埋込型 2 / 20W (撤去+再取付) | ②④ 壁掛スピーカー (撤去+再取付) |
| ⑤ 蛍光灯 埋込型 4 / 20W (撤去+再取付) | ②⑤ 埋込スピーカー (撤去+再取付) |
| ⑥ 蛍光灯 埋込型 4 / 32W (撤去+再取付) | ②⑥ 埋込音量調整器 (撤去+再取付) |
| ⑦ 蛍光灯 埋込型 1 / 40W (撤去+再取付) | ②⑦ テレビ受口中間 (撤去+再取付) |
| ⑧ 蛍光灯 埋込型 2 / 40W (撤去+再取付) | ②⑧ テレビ受口端末 (撤去+再取付) |
| ⑨ 蛍光灯 コードペンダント (撤去+再取付) | ②⑨ 天井付扇風機 40cm (撤去+プレート取付) |
| ⑩ 埋込コンセント 2P-15A x 2 (撤去+再取付) | ③⑩ 扇風機用スイッチ (撤去+プレート取付) |
| ⑪ リモコンスイッチ 2L (撤去+再取付) | ③⑪ 天井付扇風機 40cm (撤去+再取付) |
| ⑫ 埋込点滅器 1P-15A x 1 (撤去+再取付) | ③⑫ 扇風機用スイッチ (撤去+再取付) |
| ⑬ 埋込点滅器 3W-15A x 1 (撤去+再取付) | ③⑬ 時計計 (撤去+再取付) |
| ⑭ 埋込点滅器 1P-15A x 1 + PL (撤去+再取付) | ③⑭ 時計計スピーカー付 (撤去+再取付) |
| ⑮ 埋込点滅器 3W-15A x 1 + PL (撤去+再取付) | |
| ⑯ 埋込点滅器 1P-15A x 2 + PL (撤去+再取付) | |
| ⑰ 埋込点滅器 1P-15A x 1 + 3W-15A x 1 + PL (撤去+再取付) | |
| ⑱ 埋込点滅器 1P-15A x 3 (撤去+再取付) | |
| ⑲ 埋込点滅器 1P-15A x 3 + PL (撤去+再取付) | |
| ⑳ 埋込点滅器 P-15A x 2 + PL x 2 (撤去+再取付) | |

3階 電気撤去及び再取付平面図 S=1:100

図面番号 E-10
工事名 (電気・B工区) 西原東中学校改造防音工事
工事場所 西原町字小那覇 308番地の1
図面名 1階 動力、幹線設備 配線図
〒903-0117 沖縄県中頭郡西原町字那覇493番地 TEL (098) 945-5431, FAX (098) 956-5759
崎原電気

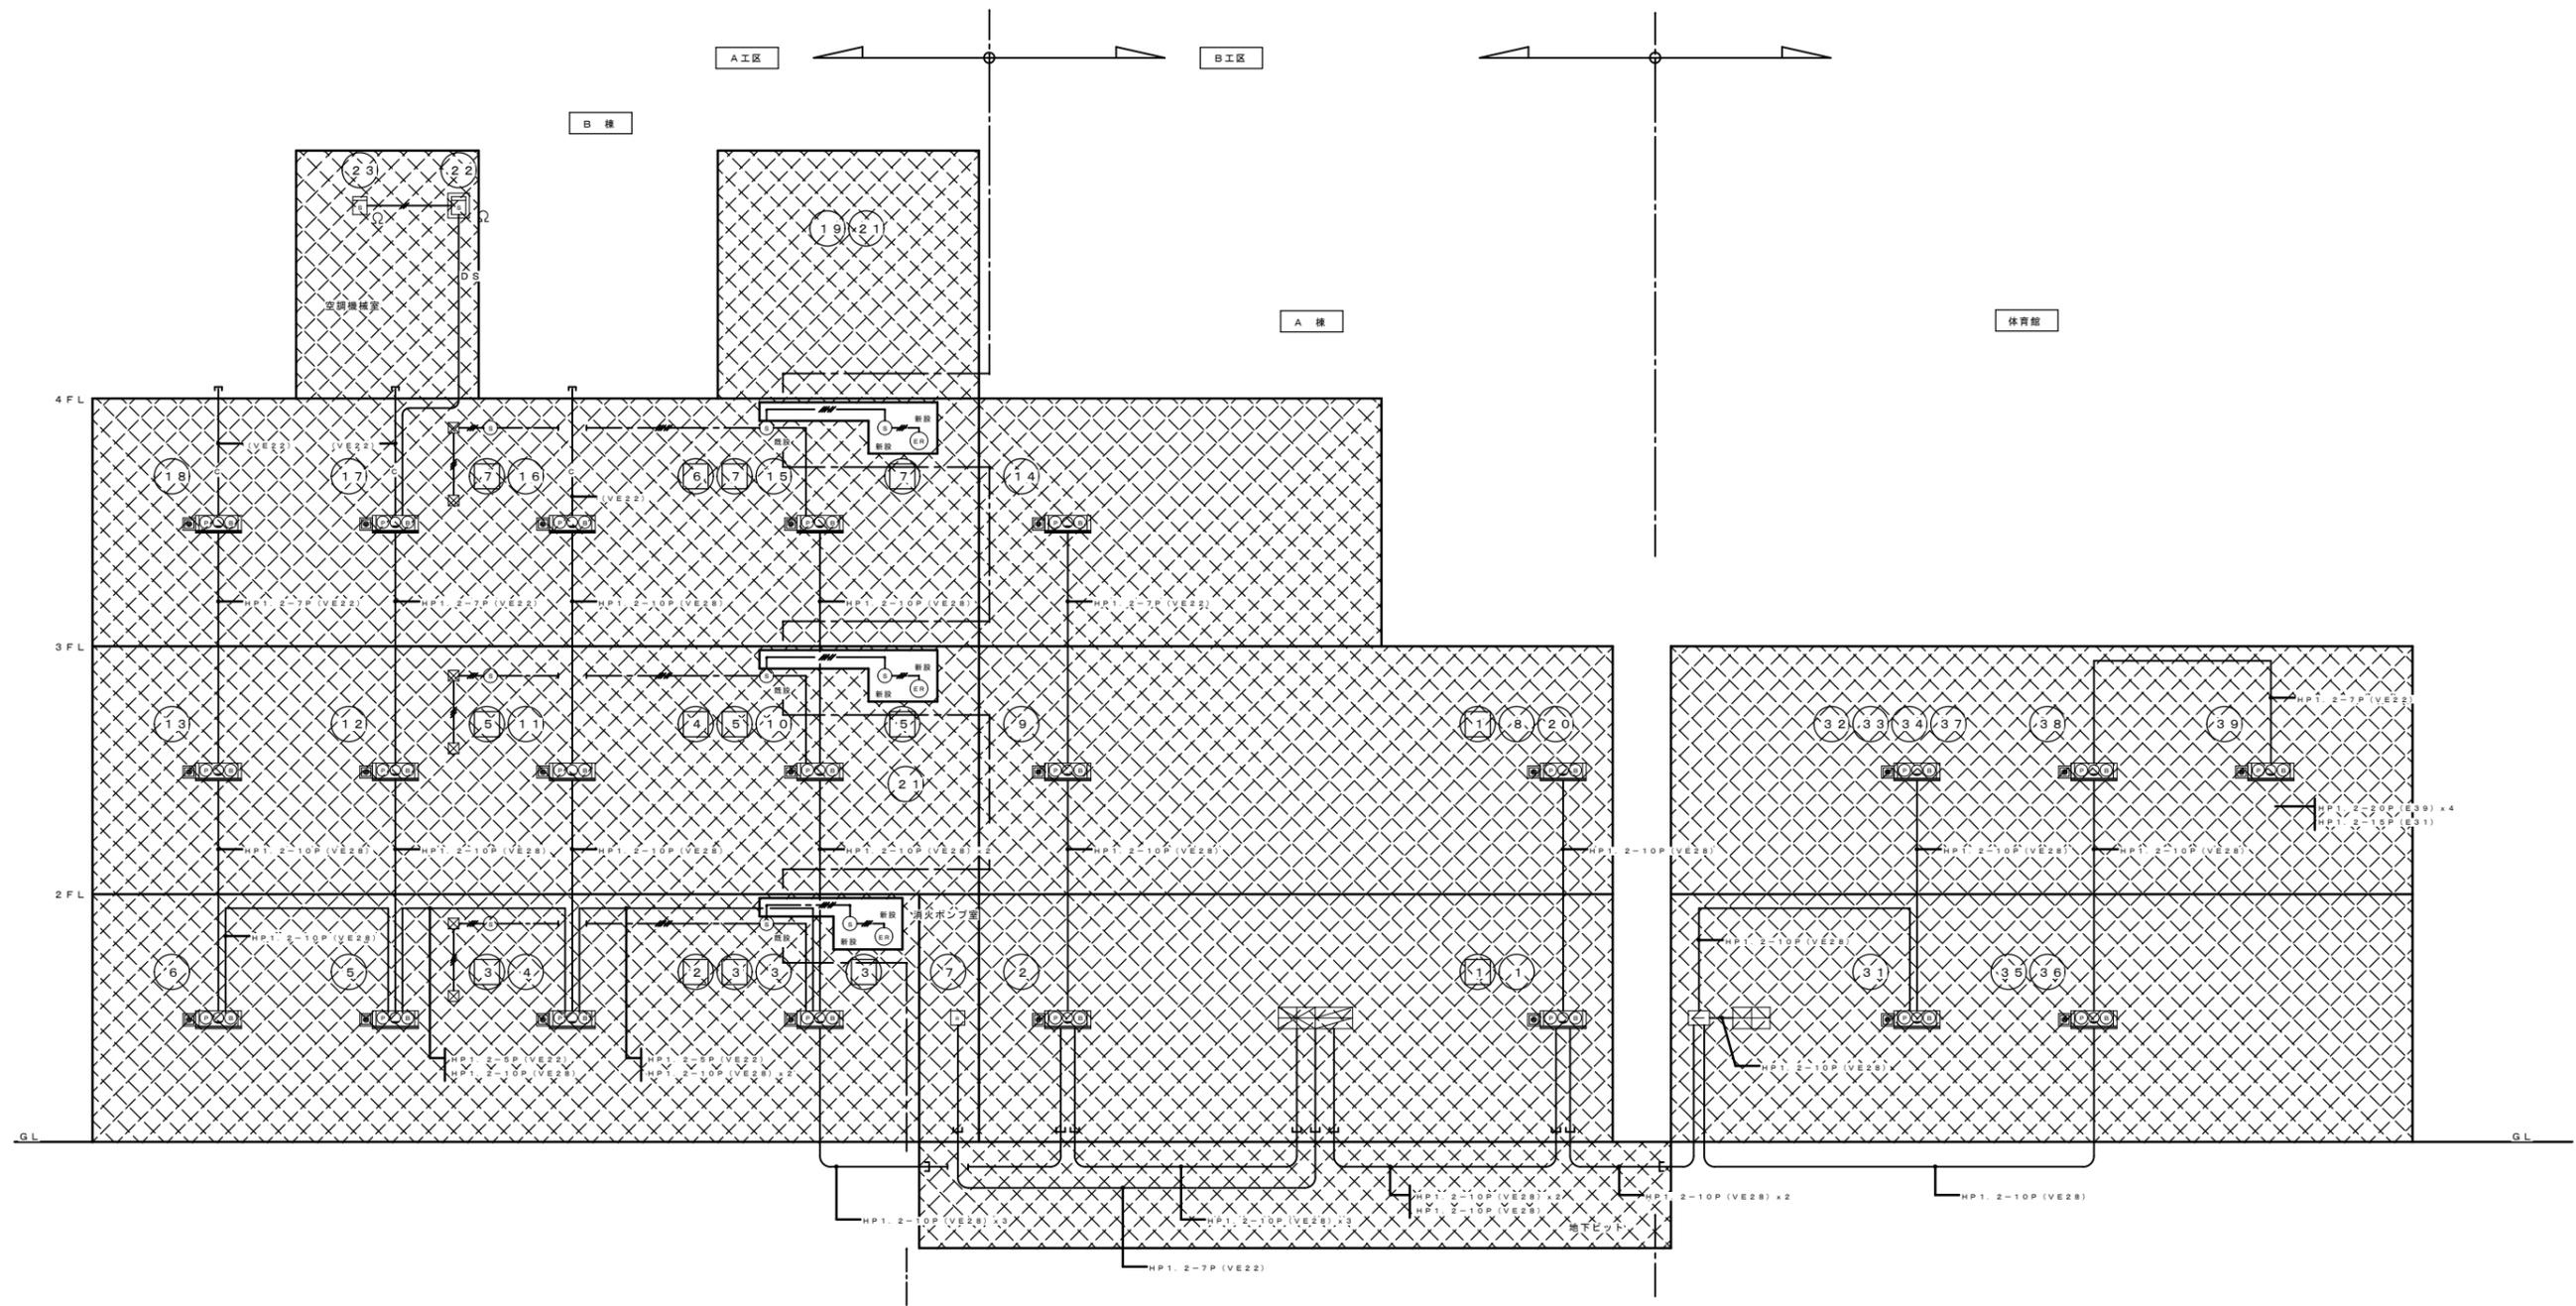

自火報設備系統図 No. SCALE

凡例

記号	名称	備考	記号	名称	備考
	複合壁 (既設)	自火報 40 回線、防煙 15 回線		警戒区番号	自火報
	副受信機 (既設)	20 回線		警戒区番号	防煙
	複合壁 (消火栓一体型) (既設)			煙感知器	光電式 3 種
	P 型 1 線発信機 (既設)	埋込		電磁リレー	防火シャッター用 (別途建築)
	表示灯 (既設)	30V, 2W		電磁リレー	防煙ダンパー用 (別途機械設備)
	電鈴 (既設)	24V, 150φ		端子壁 (既設)	
	スポット型感知器	差動式 2 種			
	スポット型感知器	定温式 2 種			
	スポット型感知器	定温式 1 種 防水			
	スポット型感知器	定温式 1 種 防水 150°C			
	煙感知器	光電式 2 種			
	終端抵抗				
	消火栓ポンプ起動リレー (既設)				
	起動スイッチ (既設)				

町単独工事 図面番号 E-11


工事名 (電気・B工区)
西原東中学校改造防音工事

工事場所
西原町字小那覇 308番地の1

図面名
自動火災報知機系統図

F903-0117 沖縄県中頭郡西原町字翁長493番地
TEL (098) 945-5431, FAX (098) 946-5759


崎原電気

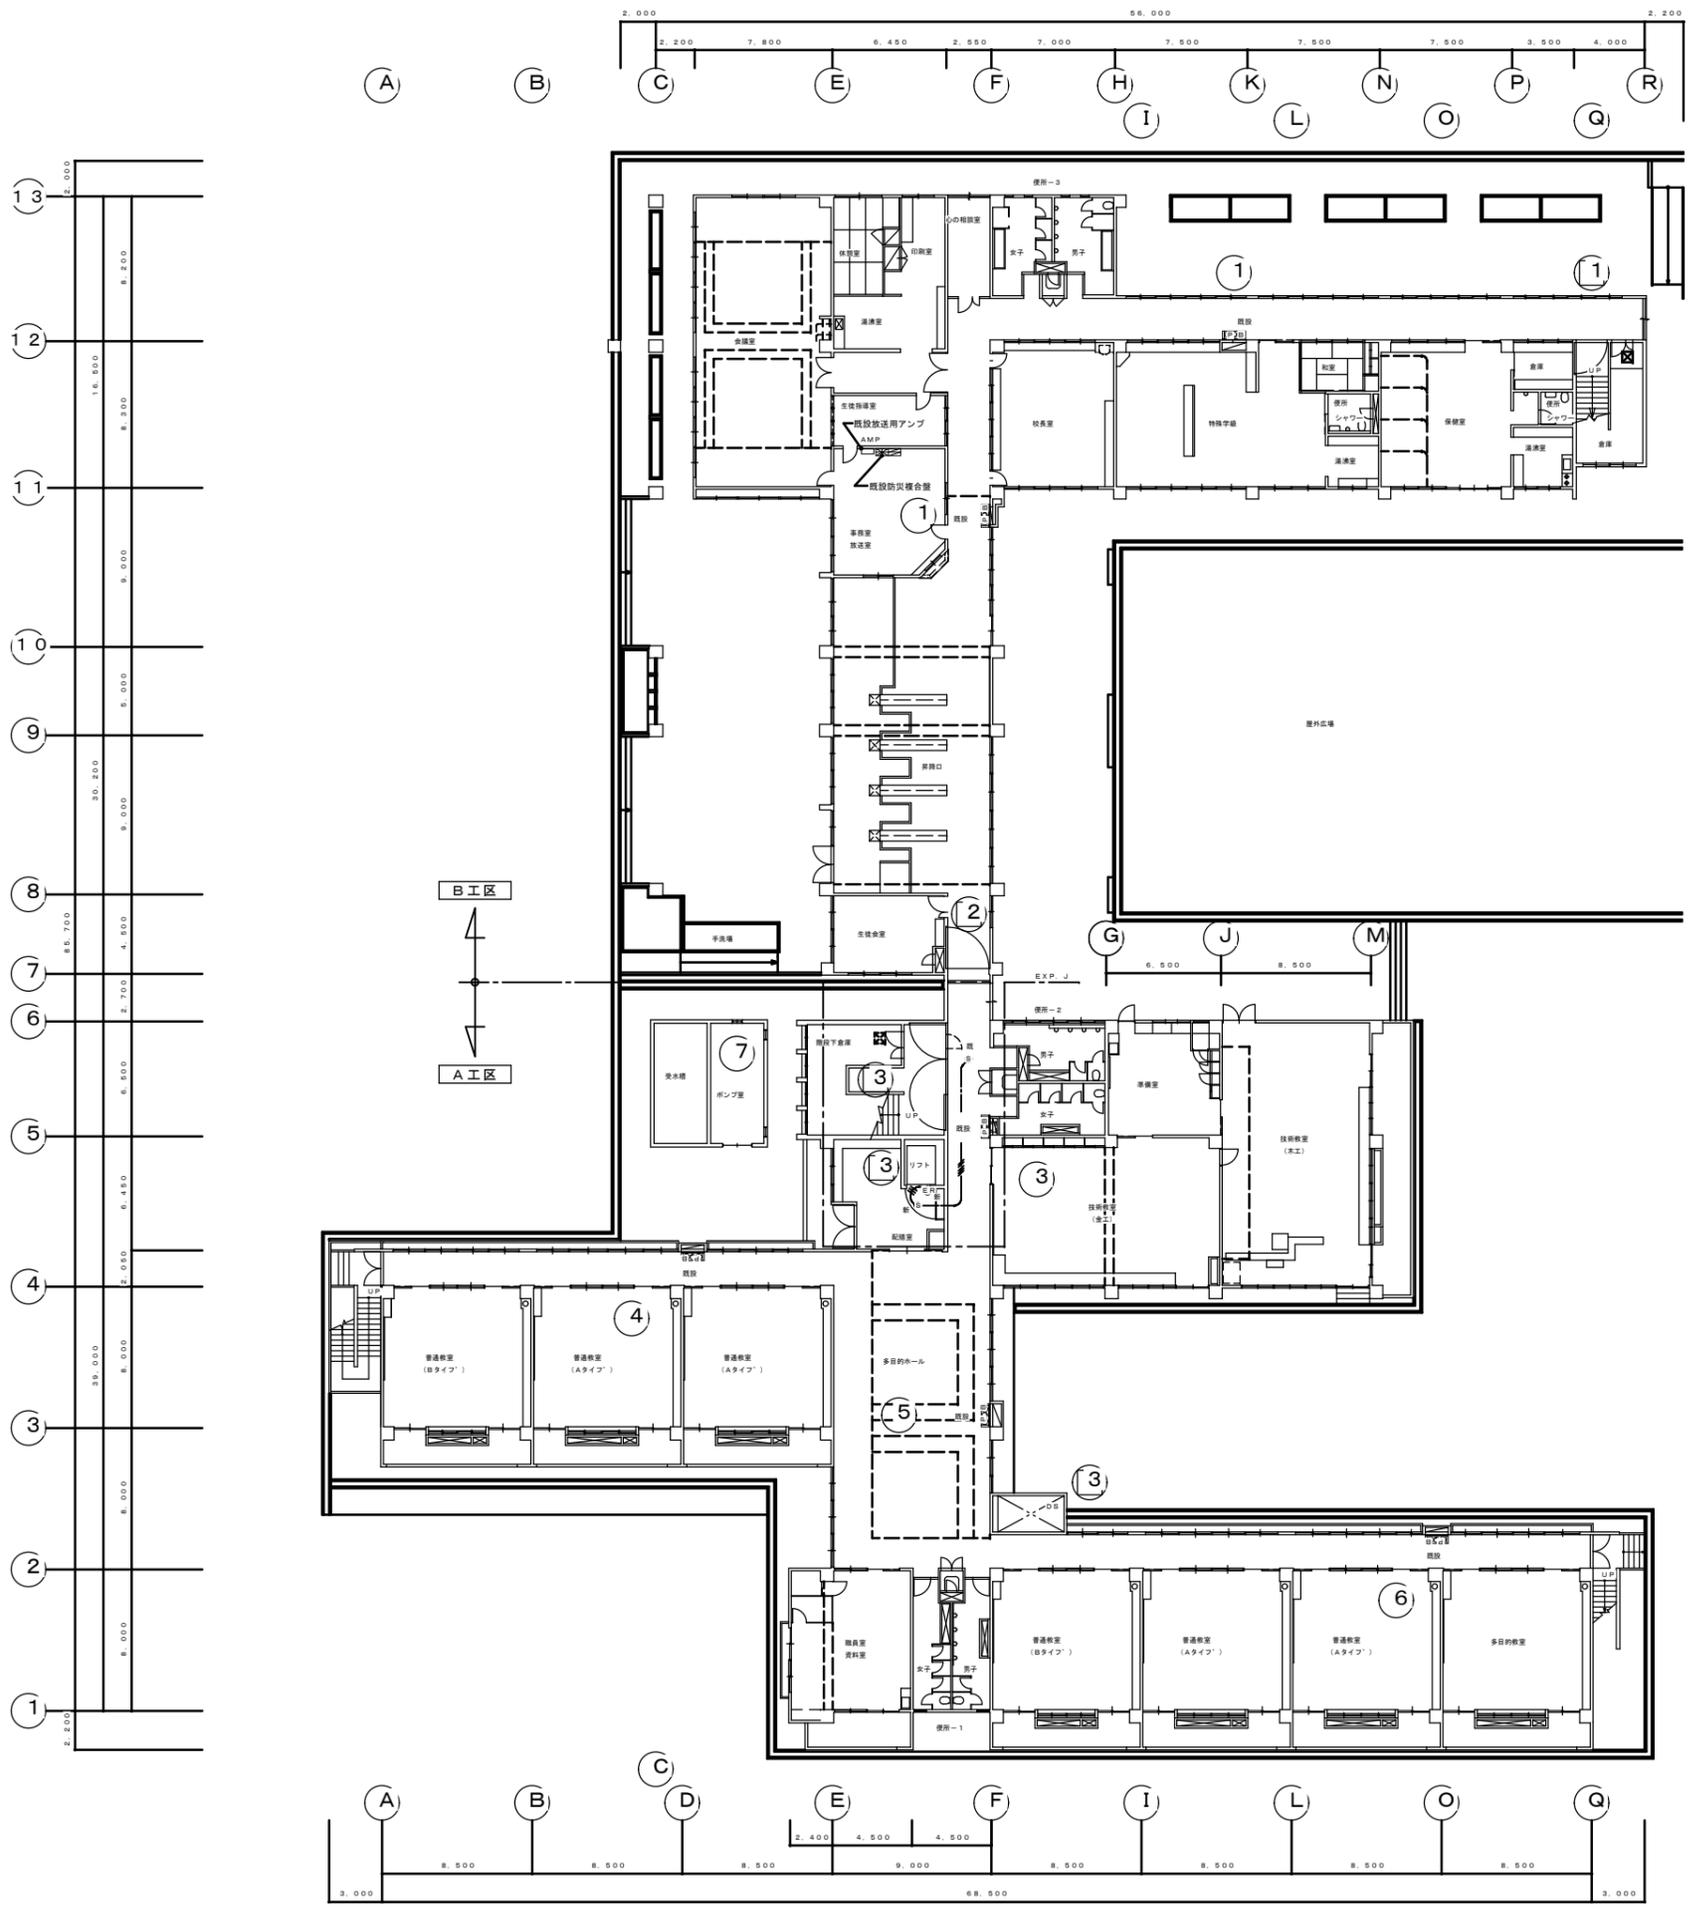

- ※ 1. 凡例 (工事説明)
- 既 (S) は煙感知器光電式 3 種 (既設)
 - 新 (S) は煙感知器光電式 3 種 (新設)
 - 新 (E R) は防火シャッター用電磁リリース (別途建築)
2. 明記なき配線は下記の通り
- HP 1. 2-3 / C天井ころがし
 - HP 1. 2-2 / C+3 / (天井ころがし)

1階 防火戸設備図 S=1:200


町単独工事	図面番号 E-12
工事名 (電気・B工区) 西原東中学校改造防音工事	
工事場所 西原町字小那覇 308番地の1	
図面名 1階 防火戸設備図	
〒903-0117 沖縄県中頭郡西原町字小那覇493番地 TEL (098) 946-5431 FAX (098) 946-5759	
 崎原電気	

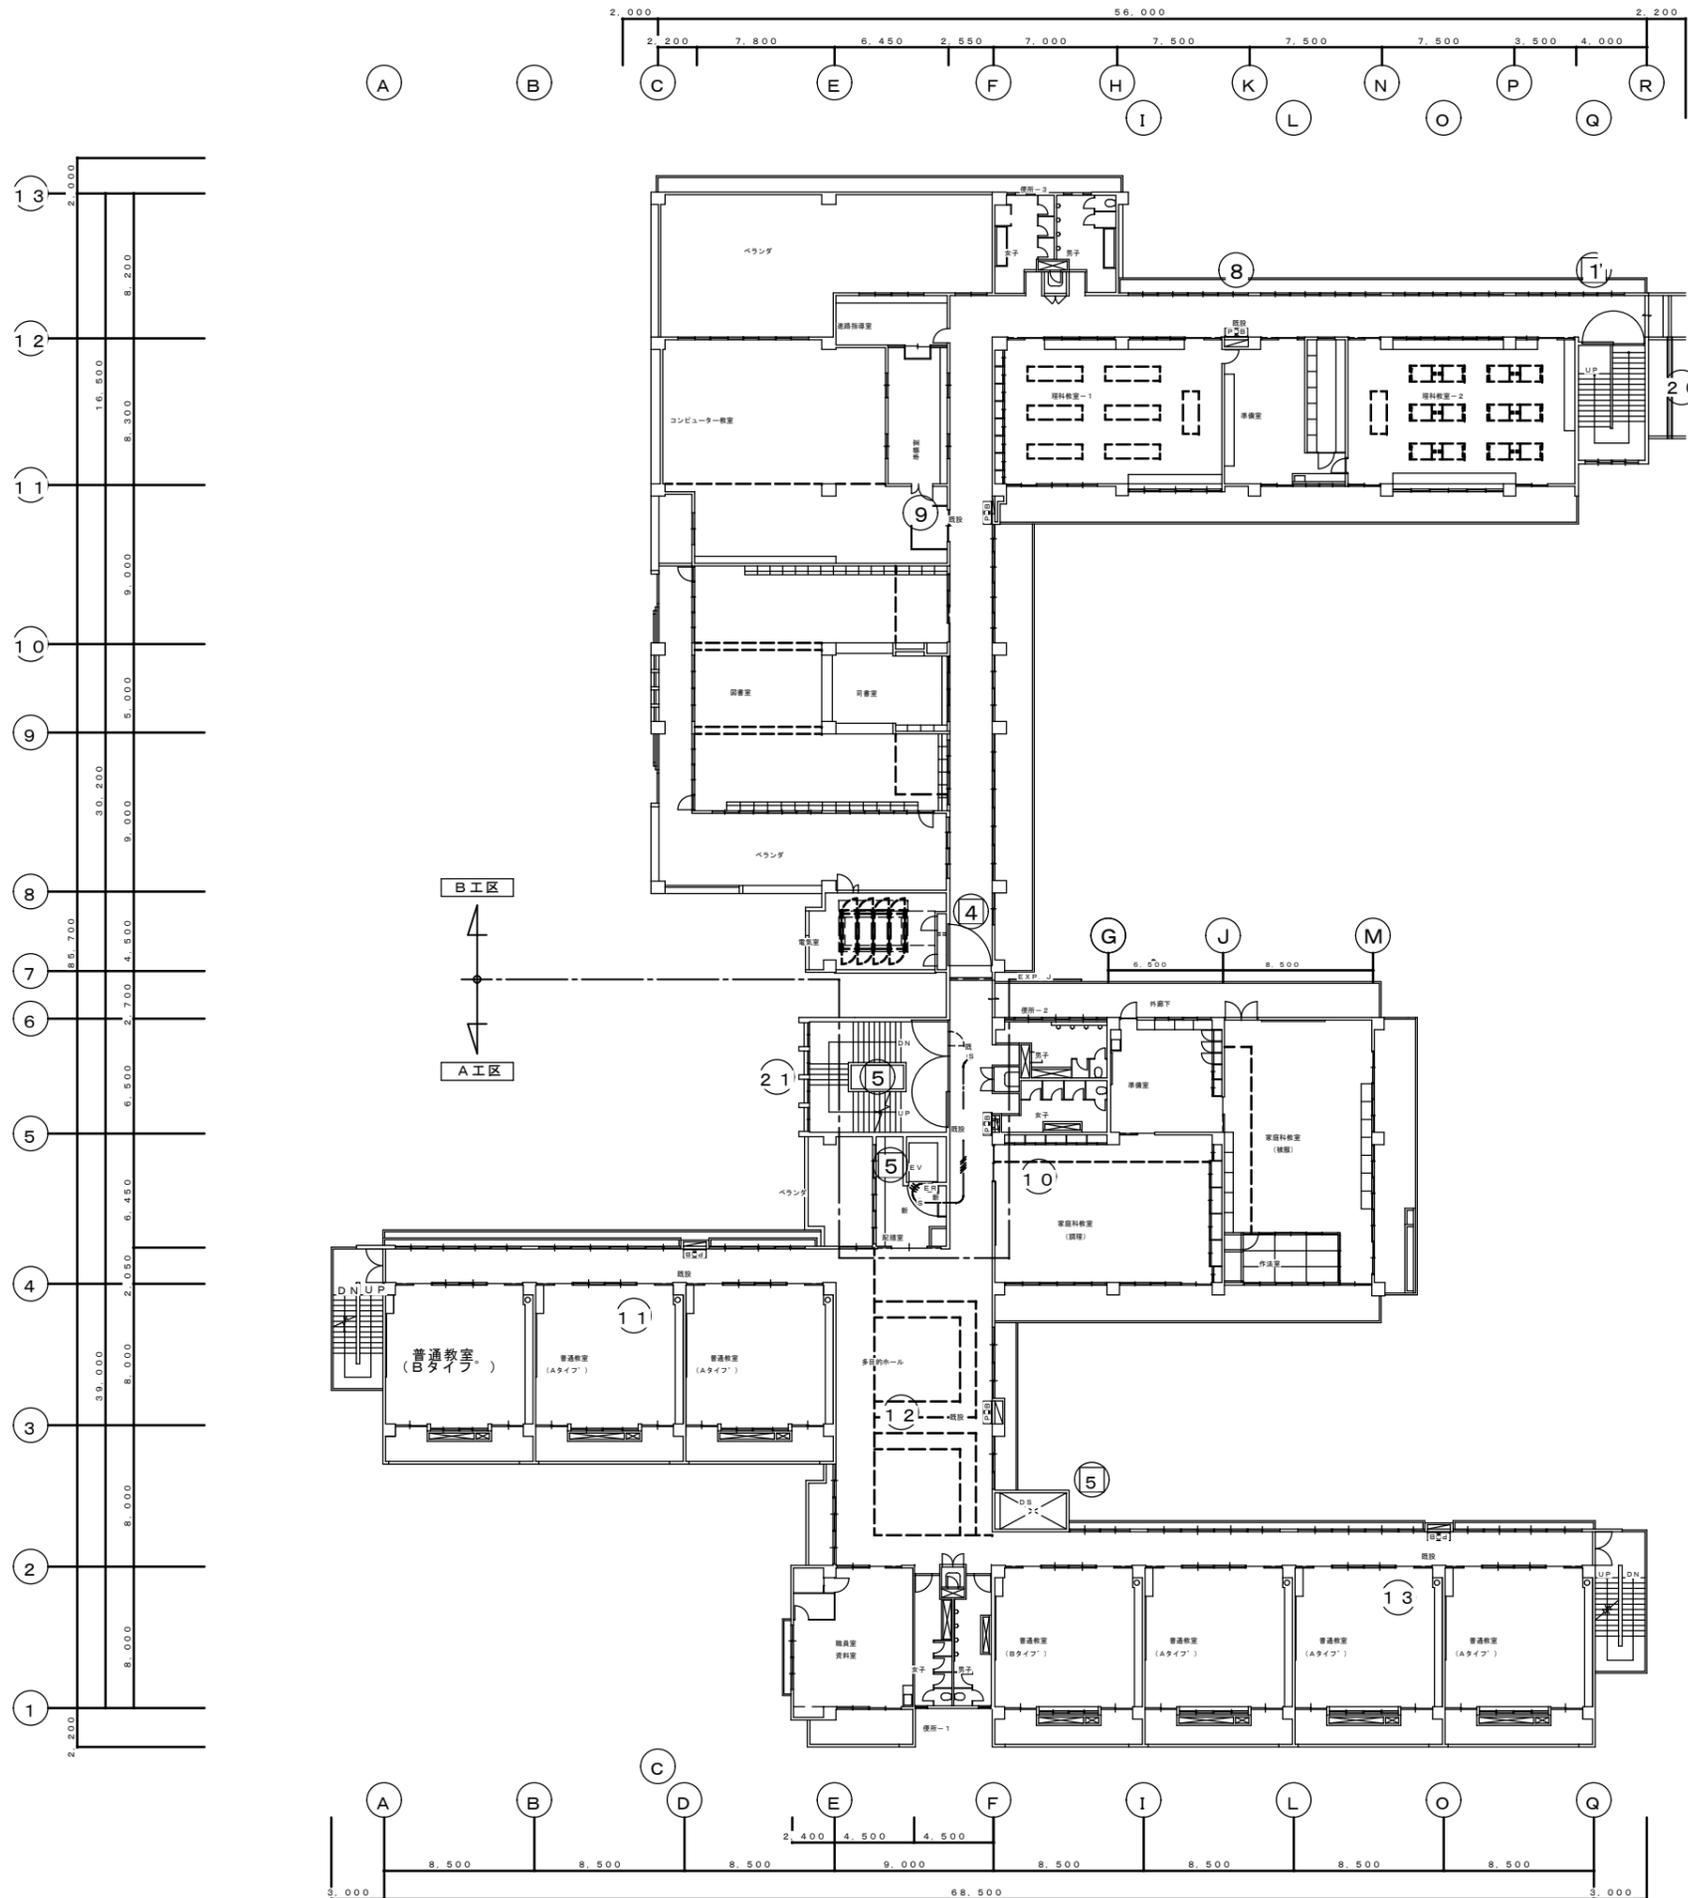

- ※ 1. 凡例 (工事説明)
- 既(5)は煙感知器光電式3種 (既設)
 - 新(5)は煙感知器光電式3種 (新設)
 - 新(E)は防火シャッター用電磁リリース (別途建築)
2. 明記なき配線は下記の通り
- HP 1. 2-3 / 天井ころがし
 - HP 1. 2-2 / C+3 / 天井ころがし

2階 防火戸設備図 S=1:200

町単独工事	図面番号 E-13
工事名 (電気・B工区) 西原東中学校改造防音工事	
工事場所 西原町字小那覇 308番地の1	
図面名 1階 防火戸設備図	
〒903-0117 沖縄県中頭郡西原町字那覇493番地 TEL (098) 945-5431, FAX (098) 945-5759	
 崎原電気	

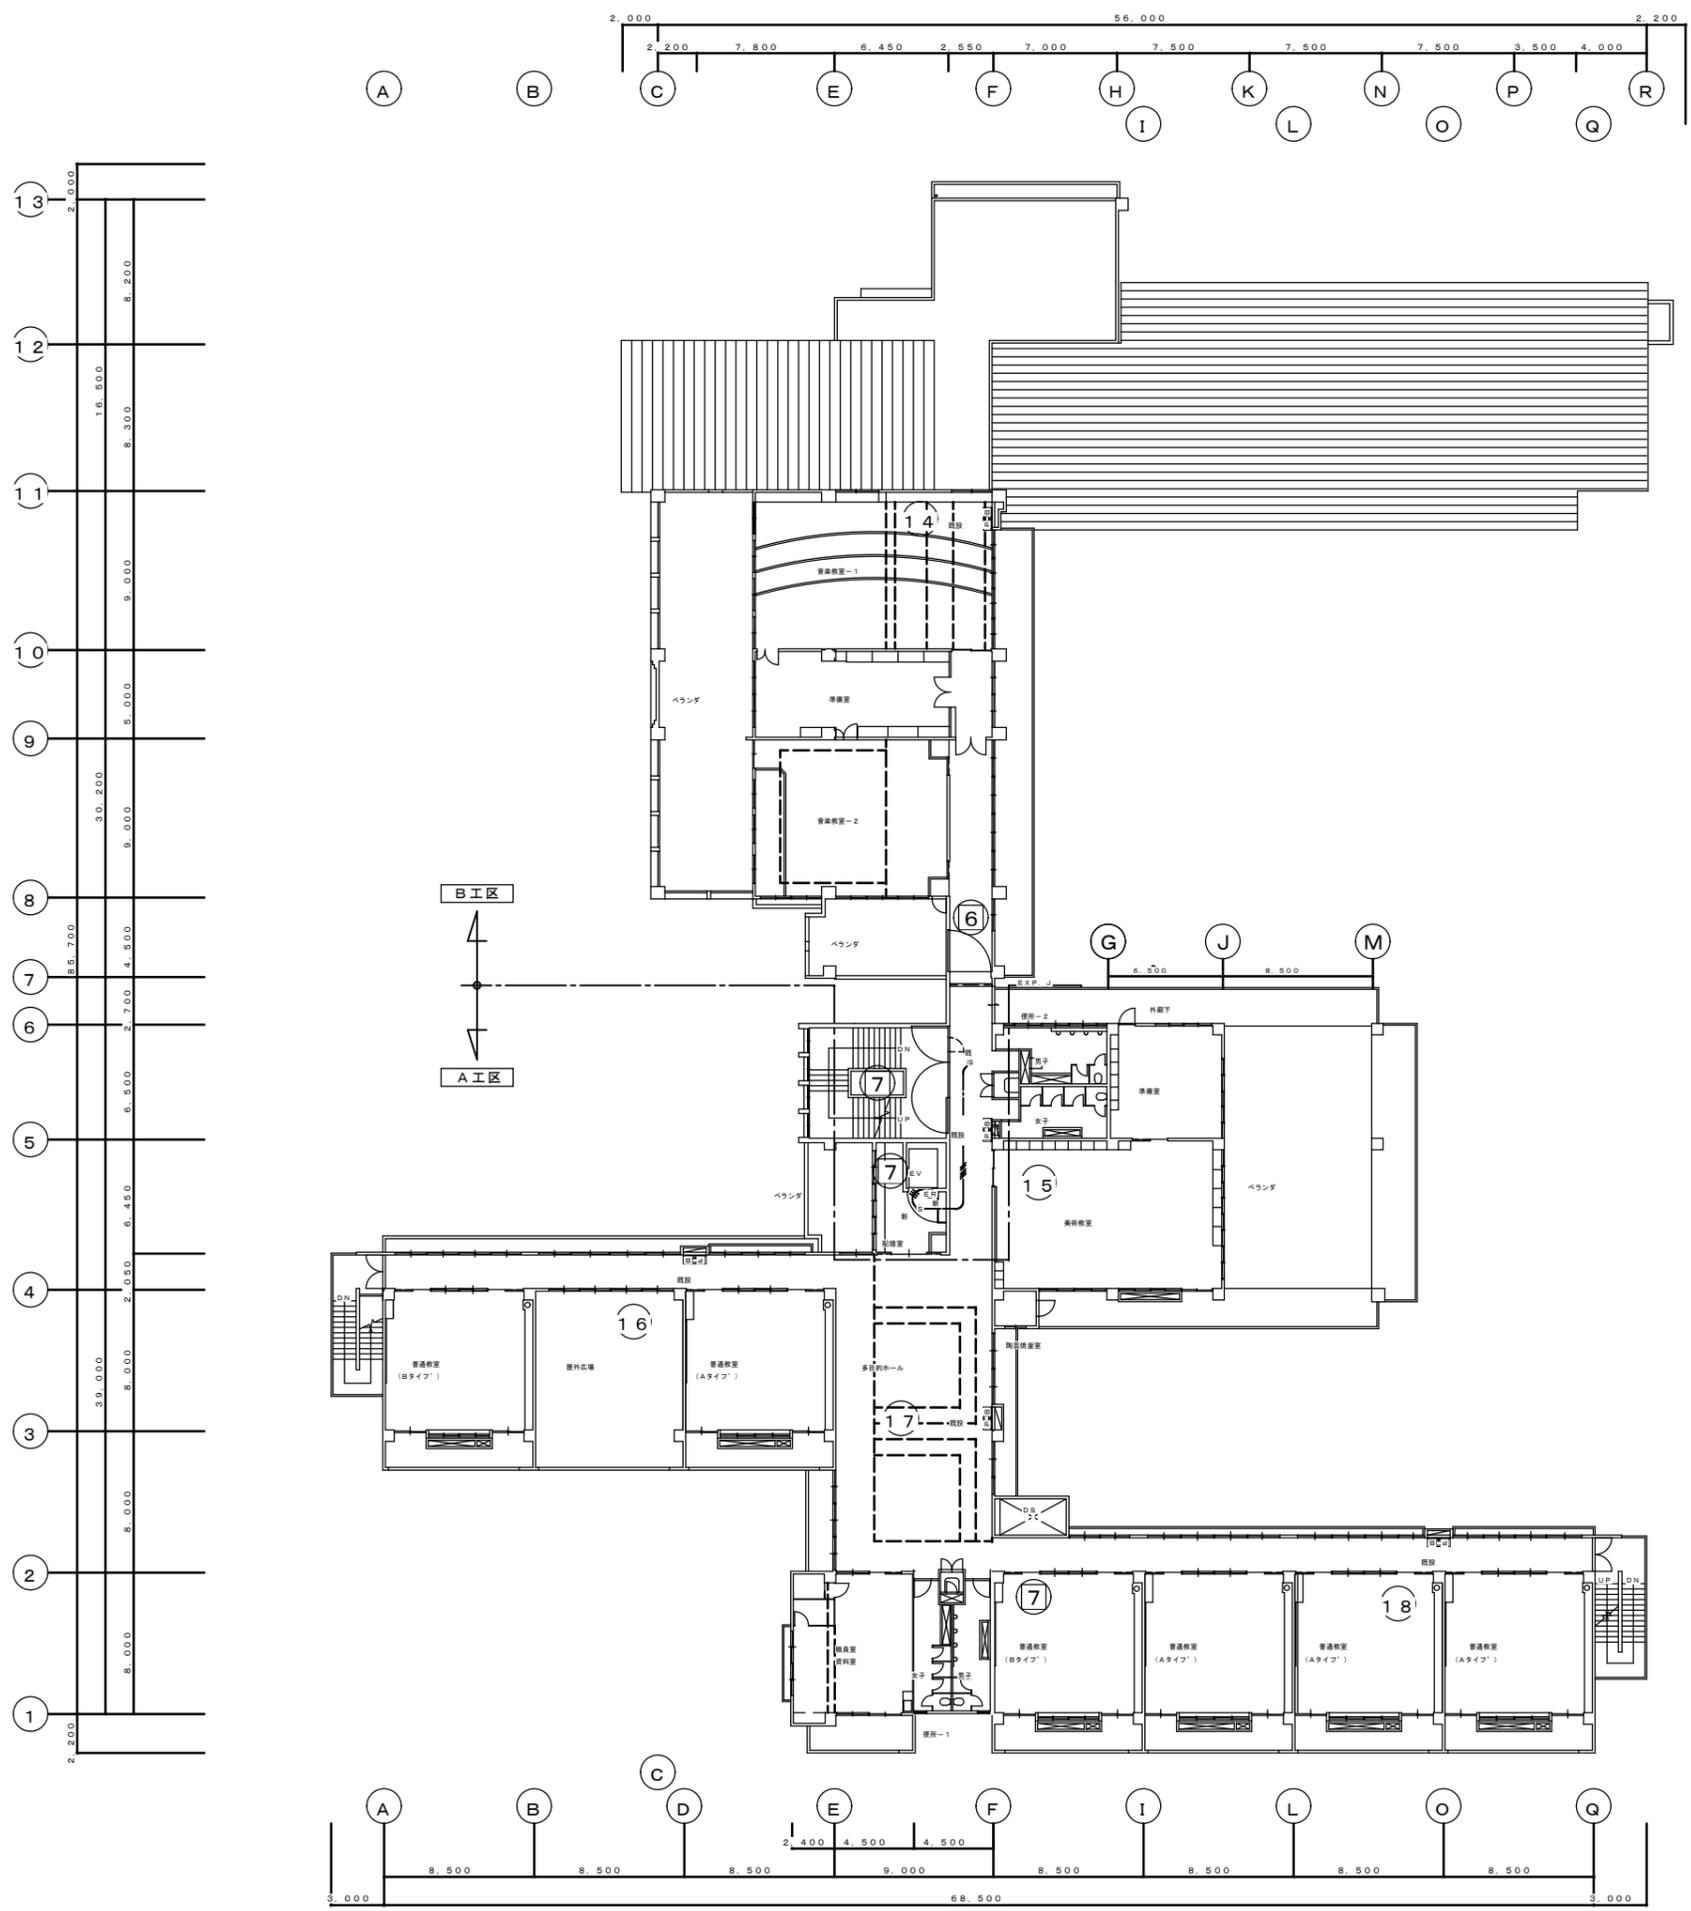

- ※ 1. 凡例 (工事説明)
- 既(Ⓢ)は煙感知器光電式3種 (既設)
 - 新(Ⓢ)は煙感知器光電式3種 (新設)
 - 新(E)は防火シャッター用電磁リリース (別途建築)
2. 明記なき配線は下記の通り
- HP 1. 2-3 / C天井ころがし
 - HP 1. 2-2 / C+3 / (天井ころがし)

3階 防火戸設備図 S=1:200

町単独工事	図面番号 E-14
工事名 (電気・B工区) 西原東中学校改造防音工事	
工事場所 西原町字小那覇 308番地の1	
図面名 1階 防火戸設備図	
〒903-0117 沖縄県中頭郡西原町字那覇493番地 TEL (098) 945-5431, FAX (098) 946-5759	
 崎原電気	